

mod. D1

MODELLO UNICO INFORMATICO DI AGGIORNAMENTO DEGLI ATTI CATASTALI ACCERTAMENTO DELLA PROPRIETA' IMMOBILIARE URBANA

Quadro B   Dichiarazione di variazione presentata ai sensi dell'art. 20 del RDL 13 aprile 1939, n. 652										
Tipo Mappale n.	del	Unita'	a destinazione ordinaria		n.		Unita' in so	ppression	e n.	
			speciale e particolare		n.	1	in va	ariazione	n.	1
			beni comuni non censibi	li	n.		in co	stituzione	n.	
Causali: ultima	azione fabbricato urbano									
Data in cui la variazio	one si è verificata (ultimazion	ne dei lav	vori): <b>26/11/2021</b>							
Documenti allegati:	Mod. 1N parte I	n.	Mod. 2N parte I		n.	1	planimetrie			n. 1
	Mod. 1N parte II	n.	Mod. 2N parte II		n.	1	pagine elab	orato plan	imetrico	n. 1
Preallineamento	Volture	n.	Variazioni		n.		Accatastan	enti		n.
	Unita' afferenti con intestat	i n.	Unita' afferenti		n.					
Quadro U   Unita'	Immobiliari									
Riferimenti Cata		T 14:11:	ta' Comuni Censibili	Dot:	d: Cla		nto Duonosi			
							ento Proposi		13.1/2	N. DI
N. Part. spec. Oper. Indirizzo	Sez. Foglio Particella Sub	. Op. 1	Sez. Foglio Particella Sub.	Z.C.	Cat. Piano	Destii	nazione d'uso Scala	Reno Interno	dita 1N/2 Lotto	N Plan. Edificio
	15 202			**		0201	Scara			
1 V podere bandite S	15 392			U	D/I T	0301		1.28	3,58 S	I SI
podere bandite s	olve				-					
Ouadro D   Note F	Relative al Documento e Re	lazione '	Tecnica							

trattasi della variazione catastale di una uiu, con passaggio da unita' in corso di costruzione f3 a d1 capannoni industriali e costruzioni assimilabili per attivita' produttive. la sottoscritta veronica ciacci firma il presente documento in qualita' di tecnico incaricato dal tribunale di grosseto in riferimento alla procedura rgei n. 112 del 2018 vedi incarico allegato

- Dichiaro di non essere nella condizione di sospensione o revoca dell'esercizio della professione.
- Dichiaro di effettuare la presentazione del presente atto su incarico di:

#### CIACCI VERONICA

quale soggetto obbligato, residente in GROSSETO (GR) - VIA MONTE LABRO n. 00014 c.a.p. 58100

#### Indirizzo PEC: prot.tribunale.grosseto@giustiziacert.it

- Dichiaro che il presente modello unico informatico di aggiornamento degli atti catastali è conforme ai documenti cartacei in originale sottoscritti da me medesimo e dal soggetto obbligato.

Il Tecnico: Geom. CIACCI VERONICA

Il Tecnico:

#### ALBO DEI GEOMETRI DELLA PROVINCIA DI GROSSETO n. 1438

Codice Fiscale: CCCVNC87M45E202A

Riservato all'Ufficio	Data	Protocollo
Verifica eseguita in data	Eseguita la registrazione	Notifica eseguita in data
l'incaricato	l'incaricato	l'incaricato

#### ACCERTAMENTO DELLA PROPRIETA' IMMOBILIARE URBANA DICHIARAZIONE DI IMMOBILI URBANI compresi nell'art.10 della legge 1249/39

mod. 2NB - parte I

A   Riferimenti Catastali de	el Fabbricato		F   Sistemazio	oni Esterne		
C.T. Sez foglio	15 ple. 392					
C.E.U. Sez foglio15 plasub			1. PAVIMENT	ΓAZIONI		
			Piazzali _			
B   Riferimenti Temporali (	1)		_			
Anno:	<b>.</b>		   Parcheggi _			
Di costruzione 2013	_Di ristrutturazione tota	ale				
C   Azienda (2)			-			
C   Azienda (2)			2. SPAZI A V	ERDE		
AZIENDA AGRICOLA						
			_			
			-			
Articolata in n1 fab	bricati		  3. RECINZIO	NI		
Comprende n uni	ità a destinazione ordina	ria	   Altezza media		cm	
						<del></del>
D   Collegamenti con Infra	strutture					
   Serviti da:			-			
Service du			A ACCESSO	CUSTODITO CON:		
Raccordo ferroviario			4. ACCE330	COSTODITO CON.		
Autostrada	a Km c	on svincolo —	-			
		iservato	-			
X Strade principali	a Km2		E ALEDO			
Scalo marittimo			5. ALTRO			
Scalo aereoportuale			-			
Altro			-			
Aiuo						
			G   Dati Met	rici Totali dell' Azienda		
			    1. AREA TOT	ALE LORDA	$m^2$	708
E   Elementi generali struttu	ralmente connessi		1,11111111111111111111111111111111111			
			della quale	- coperta (escluso tettoie)	m²	315
Depurazione	nell' azienda					
	consortile			- tettoie	m <sup>2</sup>	
Abbattimento fumi				- deposito materiali, vasche, ecc.	m <sup>2</sup>	
Antincendio	Uscite di sicurezza			- passaggi e piazzali di manovra	m <sup>2</sup>	65
_	Scale di emergenza	<del>_</del>		- passaggi e piazzan di manovia		05
Anti - intrusione con :	Start ar emergenza			- parcheggio: m <sup>2</sup>	posti n	
			- a verde	m <sup>2</sup>	328	
X Altro <u>ELETTRICO ID</u>	DROSANITARIO			a refue		
			2. VOLUME	TOTALE:	m³	1.205
			]			
(1) ove i fabbricati siano stati	edificati in epoche diver	se, i singoli riferim	enti temporali d	levono esseri indicati nella parte II o	del modell	0

<sup>(2)</sup> fabbrica di...o stabilimento per la produzione di...oppure teatro, cinematografo, albergo, oppure ospedale, ist. di credito ecc.

#### ACCERTAMENTO DELLA PROPRIETA' IMMOBILIARE URBANA DICHIARAZIONE DI IMMOBILI URBANI compresi nell'art.10 della legge 1249/39

mod. 2NB - parte I

Н	H Elementi Estimali Utilizzati per la Determinazione della Rendita Catastale Proposta con Riferimento all' Epoca Censuaria 1988/89									
1.	VALUT	TAZIONE SOM	MARIA SULLA BASE DI ELEMEN	NTI COMPARATIVI DI VALOR	RE O DI COSTO					
R	if. (3)	Natura (4)	Descrizione (5)	Consistenza m² - m³	Valori Unitari €/m² - €/m³ (6)	Valori Complessivi €				
A		C	CAPANNONE (MQ)	315	200,00	63.000				
E	3	S	VERDE (MQ)	393	3,00	1.179				
2.	VALUT	TAZIONE SOM	MARIA SULLA BASE DI METODO	OLOGIE DIVERSE DA QUELI						
——————————————————————————————————————	K IIVIVI	IOBILI DI AZII	ENDE A DESTINAZIONE SINGOL	ARE (cave, ecc)						
3. La	RENDI rendita	TA CATASTAL catastale è dete al lordo delle in	erminata applicando, al valore di mercato aposte, scelto fra quelli che il mercato	cato determinato, il più probabilo o indica in rapporto alla specifica	e saggio di fruttuosita a ubicazione e destina	azione.				
		R.C. = Va €	Z <u>64.179,0</u> X <u>0,0200</u> (1	r) = € <u>1.283,5</u>	c.t. = €	1.283,58				
	descrive caratteri	istiche costruttive	lanimetrici; te la destinazione d'uso dell'elemento stir e l'unità di misura utilizzata per esprime Piazzale asfaltato (m²); Vasca in c.a. (m³	nato, le sue struttura re la consistenza. (6) i valori u	lmente connessi;	"C" se costruzioni, "E" se elementi ull'unità di misura utilizzata per				
IL	TECNI	CO	IL DICHIARANTE	Riservato all' Ufficio	o Partit	a n				
da	ta		data	Prot. n.	Busta	n				
Fi	ma e tii	mbro	Firma	L' incaricato						

#### ACCERTAMENTO DELLA PROPRIETA' IMMOBILIARE URBANA CONSISTENZA E CARATTERISTICHE DEGLI IMMOBILI DELL'AZIENDA

mod. 2NB - parte II

A   Riferimenti Grafici del Corpo	di Fabbrica o dell'Area	G   Caratteristiche Costruttive			
Numero o lettera di riferimento alla p	lanimetria generale	Muratura	X Elementi prefabbric	ati pocanti	
<u>A</u>				•	
Numero/i della/e planimetria/e rappre	esentata/e:	Cemento armato	Elementi prefabbric	atı leggeri	
1		Ferro	Altro		
B   Riferimenti di Mappa del Co	rno di Fabbrica o dell'Area	H   Copertura			_
		X A tetto	X Ferro		
Sez Foglio <u>15</u> Part		Piana	Cemento armato		
Sez Foglio Part	icella sub		Mista con laterizi		
C   Uso prevalente del Corpo di Fa	bbrica o dell'Area	∬ Shed	Legno		
S   OSO Prevalente del Sorpo di 1 d		Altro			
CAPANNONE					
		I   Altri Elementi Costruttivi	e di Finitura		
		Solai	PANNELLI PREFAB	BR	
D   Riferimenti Temporali		Tamponature	PANNELLI PREFAB	BR	
Anno:		Finestre,luci,porte	ALLUNIMIO		
Di costruzione 2013 Di ri	strutturazione totale	Pavimentazione prevalente	<b>CEMENTO</b>		
		Rifinitura esterna prevalente	PANNELLI PREFAB	BR	
E   Elementi strutturalmente conne	essi	Numero e dotazioni servizi igien	ici <b>2</b>		
ASSENTI					
		L Locali Aventi Peculiari De	stinazioni		
		(ubicati nel fabbricato)			
		Per ricovero provv. di operai m²	Mensa	m <sup>2</sup>	
		Pronto soccorso m²	Locali di ritrovo	m <sup>2</sup>	
		Direzione tecnica m²	Custodia	m <sup>2</sup>	
		Direzione amministrativa m²	(altro)	m²	
		M   Dati Metrici			
F   Notizie Particolari		Piani fuori terra		n. <u>1</u>	
		Piani entro terra o seminterrati		n	
		Superficie coperta		m <sup>2</sup> 315	
		Superficie totale sviluppata (lord	a)	m <sup>2</sup> _315	
		Volume totale (v.p.p.)		m³ <b>120</b> 5	5
		Riservato all'Ufficio			
IL TECNICO	IL DICHIARANTE				
		Prot. n	Partita n		
data	data	Busta n			
Firma e timbro	Firma	L' incaricato			

# ACCERTAMENTO DELLA PROPRIETA' IMMOBILIARE URBANA ELENCO DEI SUBALTERNI ASSEGNATI

Elenco Subalterni

Comune		Sezione		Foglio		Particella		Tipo mappale		del:	
SEGGIANO				15	;		392				
Sub.	UBICAZIONE via/piazza	n° civ.	Pi	ani	Scala	Int.	Entità di Costruz	zione	DESC	RIZIONE	
	podere bandite	SNC	T						DEPOSITO - MA UFFICIO - LAB		
Protocollo							da	ata .			_
IL TECNICO Geom. CIACCI VERONICA  ALBO DEI GEOMETRI DELLA PROVINCIA DI GROSSETO n. 1438  Codice Fiscale: CCCVNC87M45E202A firma e timbro						bro	_				

#### ELABORATO PLANIMETRICO

Compilato da: Ciacci Veronica

Iscritto all'albo:

Geometri

### Agenzia delle Entrate CATASTO FABBRICATI

Ufficio Provinciale di

Grosseto Prov. Grosseto N. 1438 Comune di Seggiano Protocollo n. del Sezione: Foglio: 15 Particella: 392 Tipo Mappale n. del Dimostrazione grafica dei subalterni Scala 1 : 200 P.LLA 581 P.LLA 40 P.LLA 392 P.LLA 391 P.LLA 391 P.LLA 392


PIANO TERRA

## Agenzia delle Entrate **CATASTO FABBRICATI**

Ufficio Provinciale di Grosseto

Planimetria Scala 1:200 Dichiarazione protocollo n. del Comune di Seggiano Podere Bandite civ. SNC Compilata da: Identificativi Catastali: Ciacci Veronica Sezione:

Iscritto all'albo: Geometri

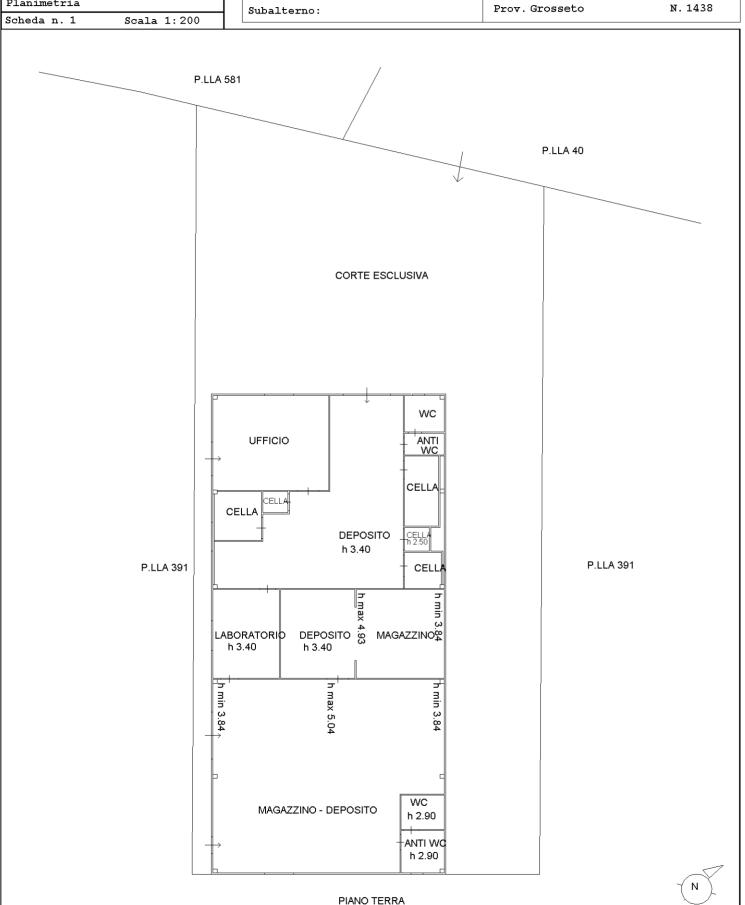

Foglio: 15 Particella: 392