

**Notifica avvenuta registrazione protocollo n. 624 del 05-02-2024 - POSTA
CERTIFICATA: Richiesta accesso agli atti**

PEC FATTURE <protocollo@pec.comune.montelanico.roma.it>

Lun 05/02/2024 09:09

A:francesco.caliciotti@geopec.it <francesco.caliciotti@geopec.it>

Si comunica che la documentazione da lei inviataci con oggetto: 'POSTA CERTIFICATA: Richiesta
accesso agli atti' è stata protocollata con N° 624 del 05-02-2024

COMUNE DI MONTELANICO Prov. di Roma
SERVIZIO EDILIZIA PRIVATA ED URBANISTICA
IL RESPONSABILE DEL SERVIZIO

UFFICIO TECNICO
Geom. ~~CORSI~~ ~~GIUSEPPE~~



COMUNE DI MONTELANICO

ELABORATO POST-OPERAM
MANUTENZIONE STRAORDINARIA PER IL
RIFACIMENTO DEL MANTO DI COPERTURA DELLE
ABITAZIONI E DEL LOCALE COMMERCIALE ED
ADEGUAMENTO DELLE ALTEZZE DELL'ABITAZIONE
AL PIANO PRIMO VIA COLLEMEZZO 15.
L.R. DEL LAZIO 13/2009.

TAV. 2

COMMITTENTE	ADJ srl
PROGETTISTA	Geom. Alessandro Corsi
DIREZIONE LAVORI	Geom. Alessandro Corsi

DATI CATASTALI	
FOGLIO	23
PARTICELLA	263
SUBALTERNO	/

A.D.J. S.r.l.
Via Della Selva, 81
00074 COLLEFERRO (Roma)
COMMITTENTE.....P.IVA: 08367561001.....

PROGETTISTA

DIREZIONE LAVORI



CALCOLO DELLE SUPERFICI E DEI VOLUMI ABITAZIONE PIANO TERRA


Superficie utile	143,77 mq
Superficie lorda	168,76 mq
Altezza utile	2,70 ml
Altezza lorda	2,90 ml
Volume	489,40 mc

CALCOLO DELLE SUPERFICI E DEI VOLUMI LOCALE COMMERCIALE PIANO TERRA

Superficie utile	68,30 mq
Superficie lorda	76,72 mq
Altezza utile	2,85 ml
Altezza media lorda	3,50 ml
Volume	268,52 mc


CALCOLO DELLE SUPERFICI E DEI VOLUMI ABITAZIONE PIANO PRIMO

Superficie utile	133,41 mq
Superficie lorda	154,15 mq
Altezza utile	2,50 ml
Altezza media lorda	2,75 ml
Volume	423,91 mc
Superficie Terrazzo scoperto	21,71 mq

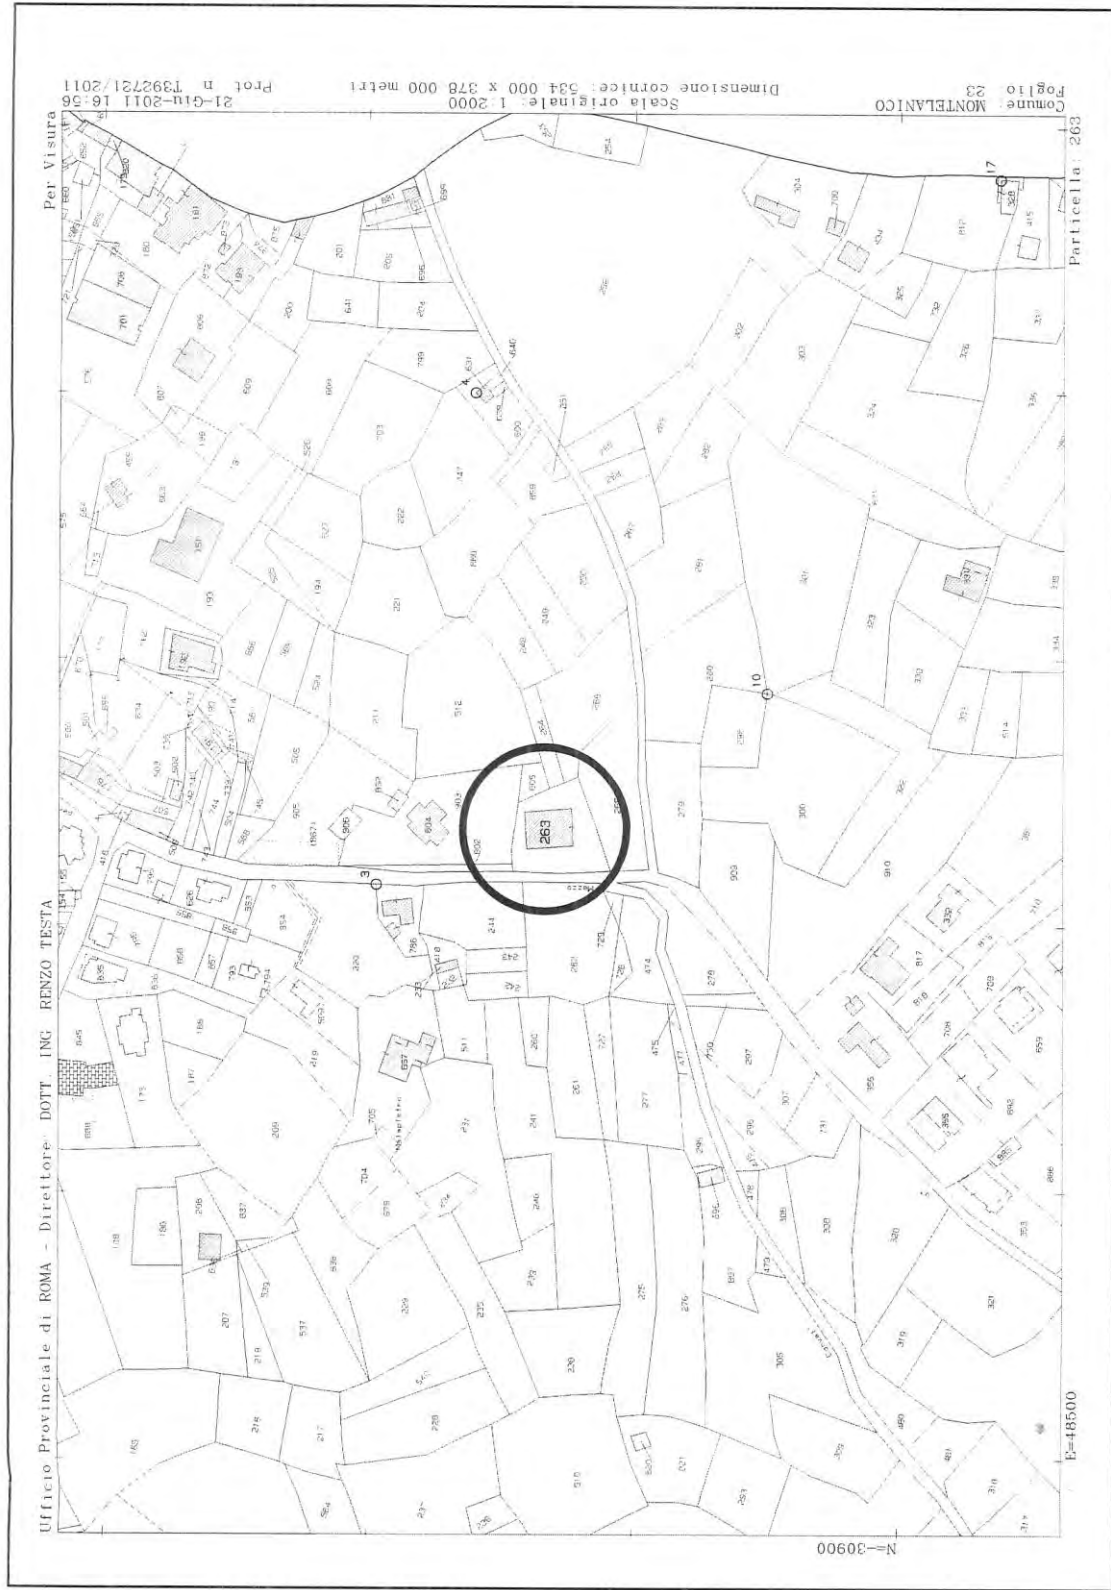


STRALCIO CATASTALE SCALA 1:2000

Vedi foto 1 – Allegato “C”

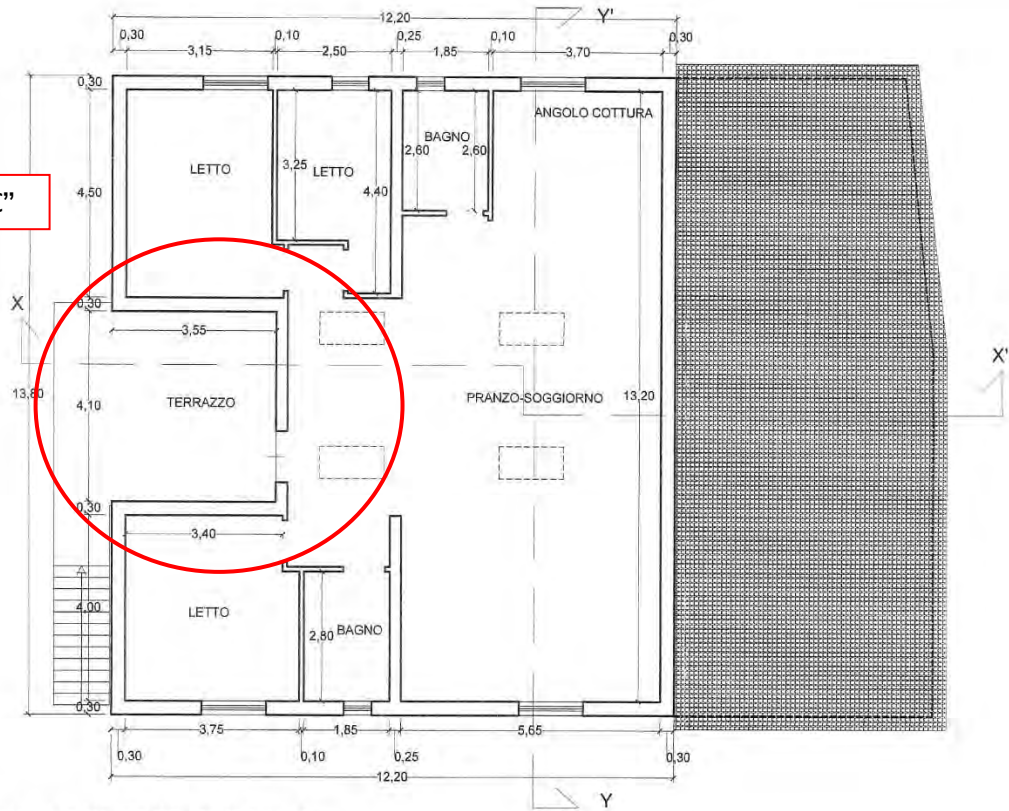


PIANTA PIANO PRIMO SCALA 1:100

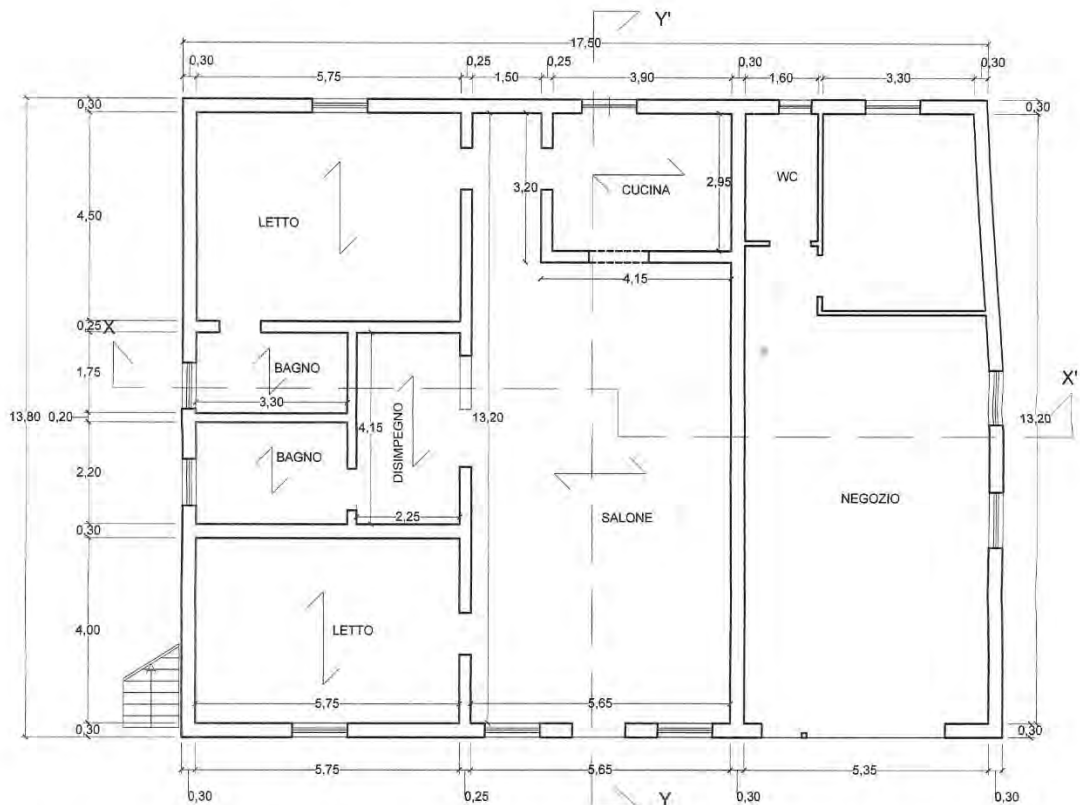


PIANTA PIANO TERRA SCALA 1:100




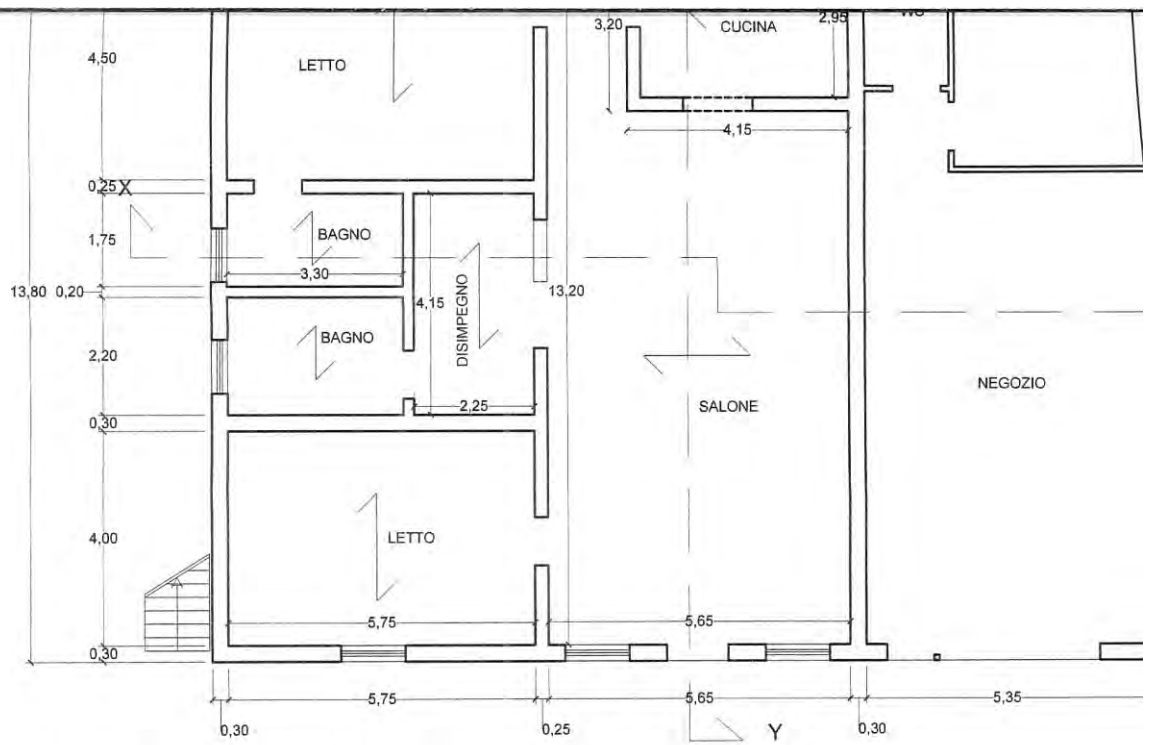


PIANTA PIANO TERRA SCALA 1:100

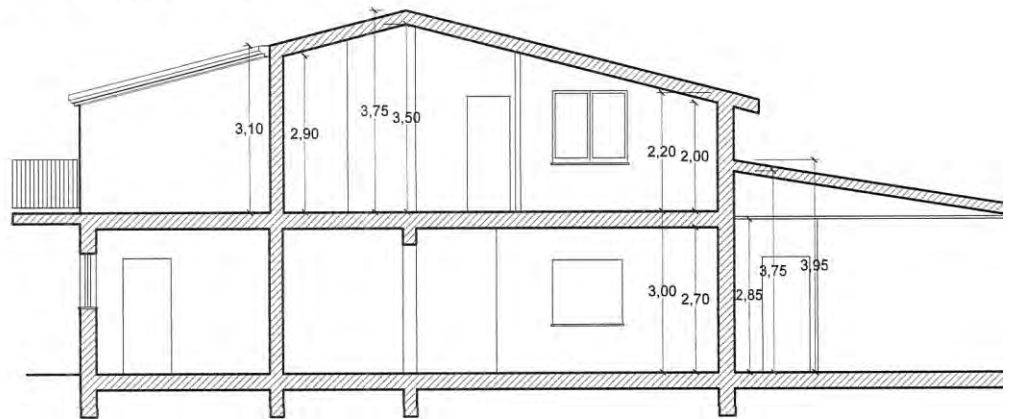


SEZIONE X-X' SCALA 1:100

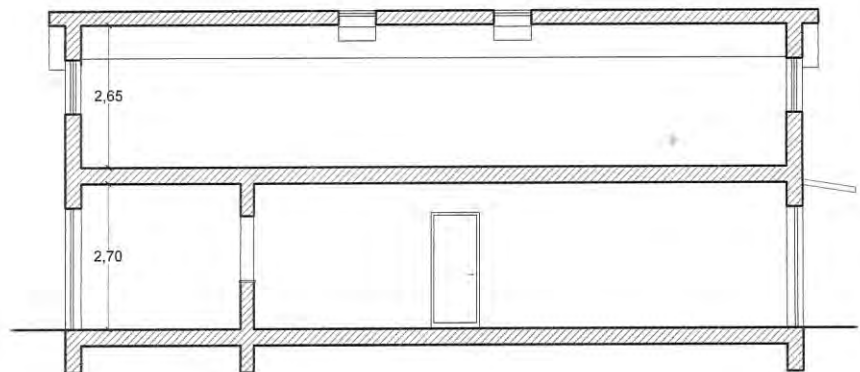


SEZIONE Y-Y' SCALA 1:100

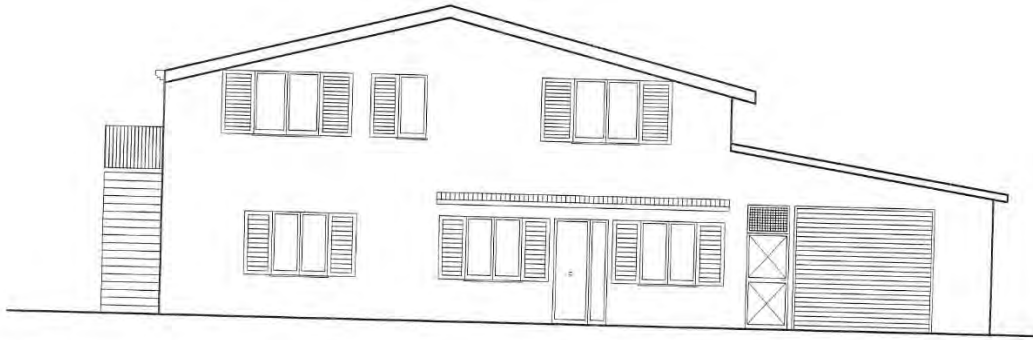


PROSPETTO OVEST SCALA 1:100

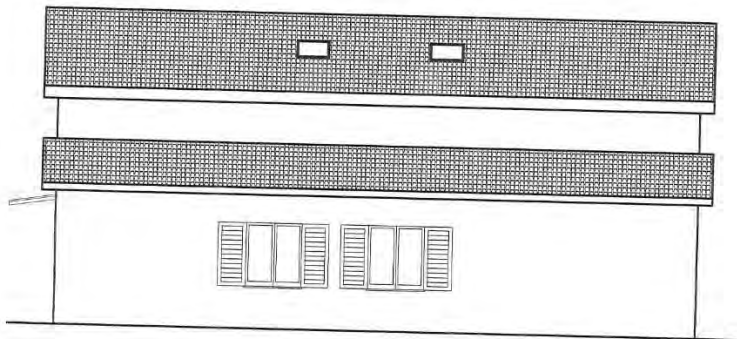


PROSPETTO SUD SCALA 1:100

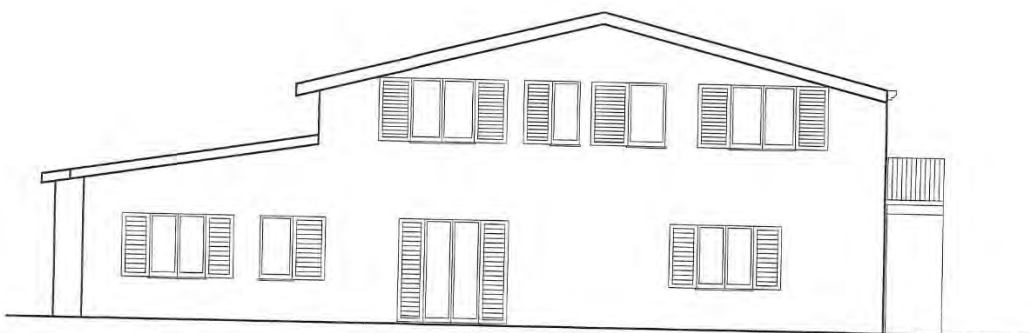


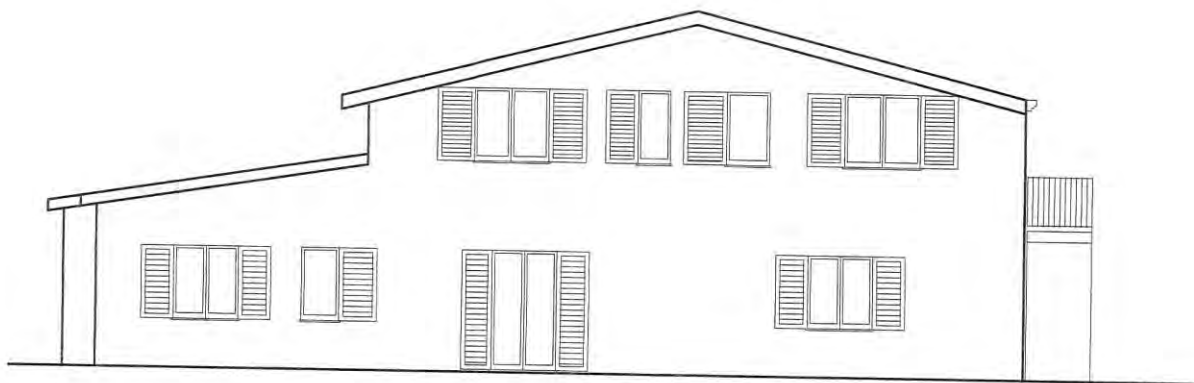

Vedi foto 1 – Allegato “C”

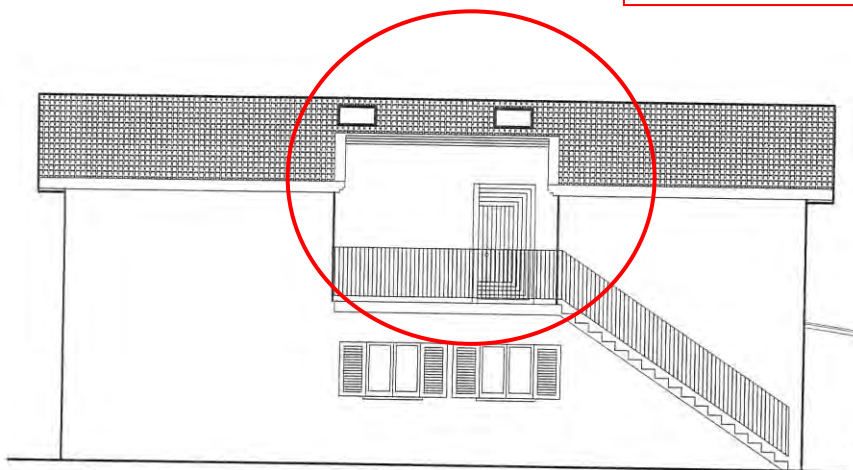

PROSPETTO NORD SCALA 1:100

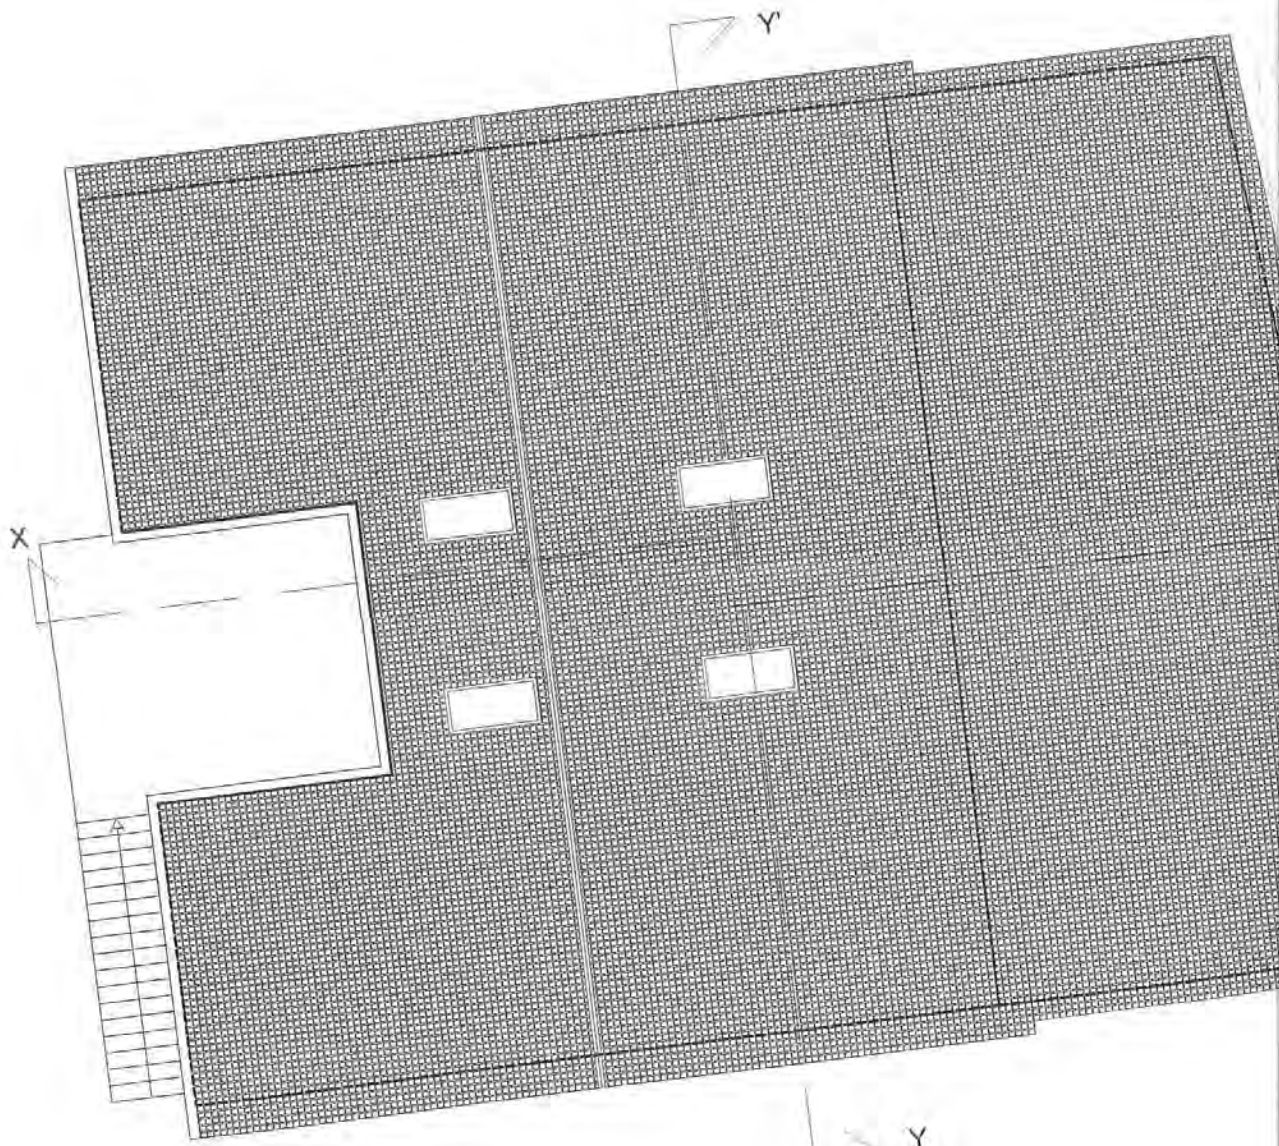

PIANTA DELLE COPERTURE SCALA 1:100