

**Agenzia del Territorio
CATASTO FABBRICATI
Ufficio Provinciale di
Cosenza**

Dichiarazione protocollo n. CS0267780 del 17/09/2004

Planimetria di u.i.u. in Comune di Fuscaldo

Via Margellina

civ.

Identificativi Catastali:

Sezione:

Foglio: 40

Particella: 727

Subalterno: 1

Compilata da:

~~XXXXXXXXXX~~
Iscritto all'albo:
Geometri


Prov. Cosenza

N. 1137


Scheda n. 1

Scala 1:200

PIANTA PIANO TERRA

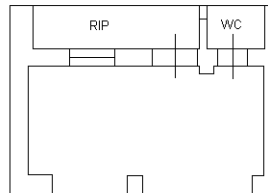

ORIENTAMENTO

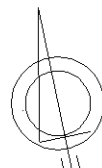

Ultima planimetria in atti



MINISTERO DELLE FINANZE

DIREZIONE GENERALE DEL CATASTRO E DEI SERVIZI TECNICI ERARIAI

ACCERTAMENTO GENERALE DELLA PROPRIETA' IMMOBILIARE URBANA

(R. D. L. 13 APRILE 1939 XVII, n. 652)

ACCERTAMENTO GENERALE DELLA PROPRIETA' IMMOBILIARE URBANA

(R. D. L. 13 aprile 1939-XVII, n. 652)

Planimetria degli immobili urbani denunciati con la Scheda N° 3033130

Comune *Fuscaldo*

Ditta ~~...~~

Via *Margellina*

Segnare cognome, nome, paternità del solo primo intestatario

COMUNE

di


Talloncino di riscontro

DELLA


SCHEDA NUMERO

3033130

AVVERTENZA: Il presente talloncino deve essere incollato a cura del dichiarante sulla planimetria (riproducente la unità immobiliare denunciata con la presente scheda) da presentare ai sensi dell'articolo 7 del R. D. L. 13 aprile 1939-XVII, n. 652.

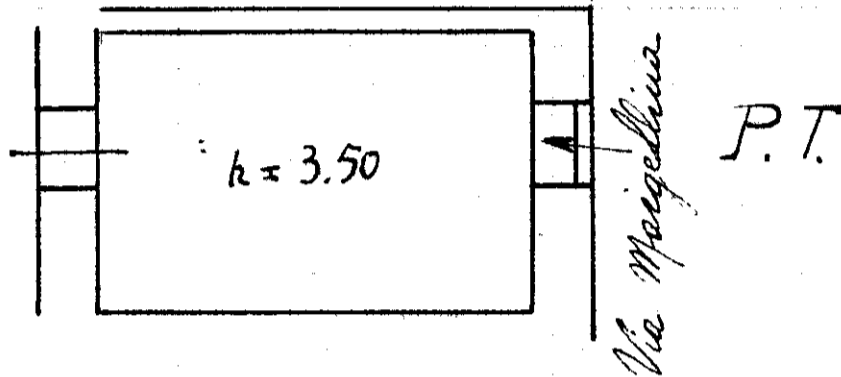

ORIENTAMENTO

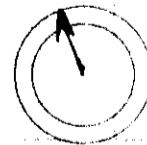

SCALA di 1:100


Compilata da:

iscritto all'Albo de della Provincia di *Cosenza*
Data, *5-4-940* XVII, firma ~~...~~

ELABORATO PLANIMETRICO	
Compilato da:	XXXXXXXXXX
Iscritto all'albo:	Geometri
Prov. Cosenza	N. 1137

Agenzia del Territorio
CATASTO FABBRICATI
Ufficio Provinciale di
Cosenza

Comune di Fuscaldo	Protocollo n. CS0270791 del 28/09/2004
Sezione: Foglio: 40 Particella: 728	Tipo Mappale n. 267735 del 17/09/2004
Dimostrazione grafica dei subalterni	Scala 1 : 500

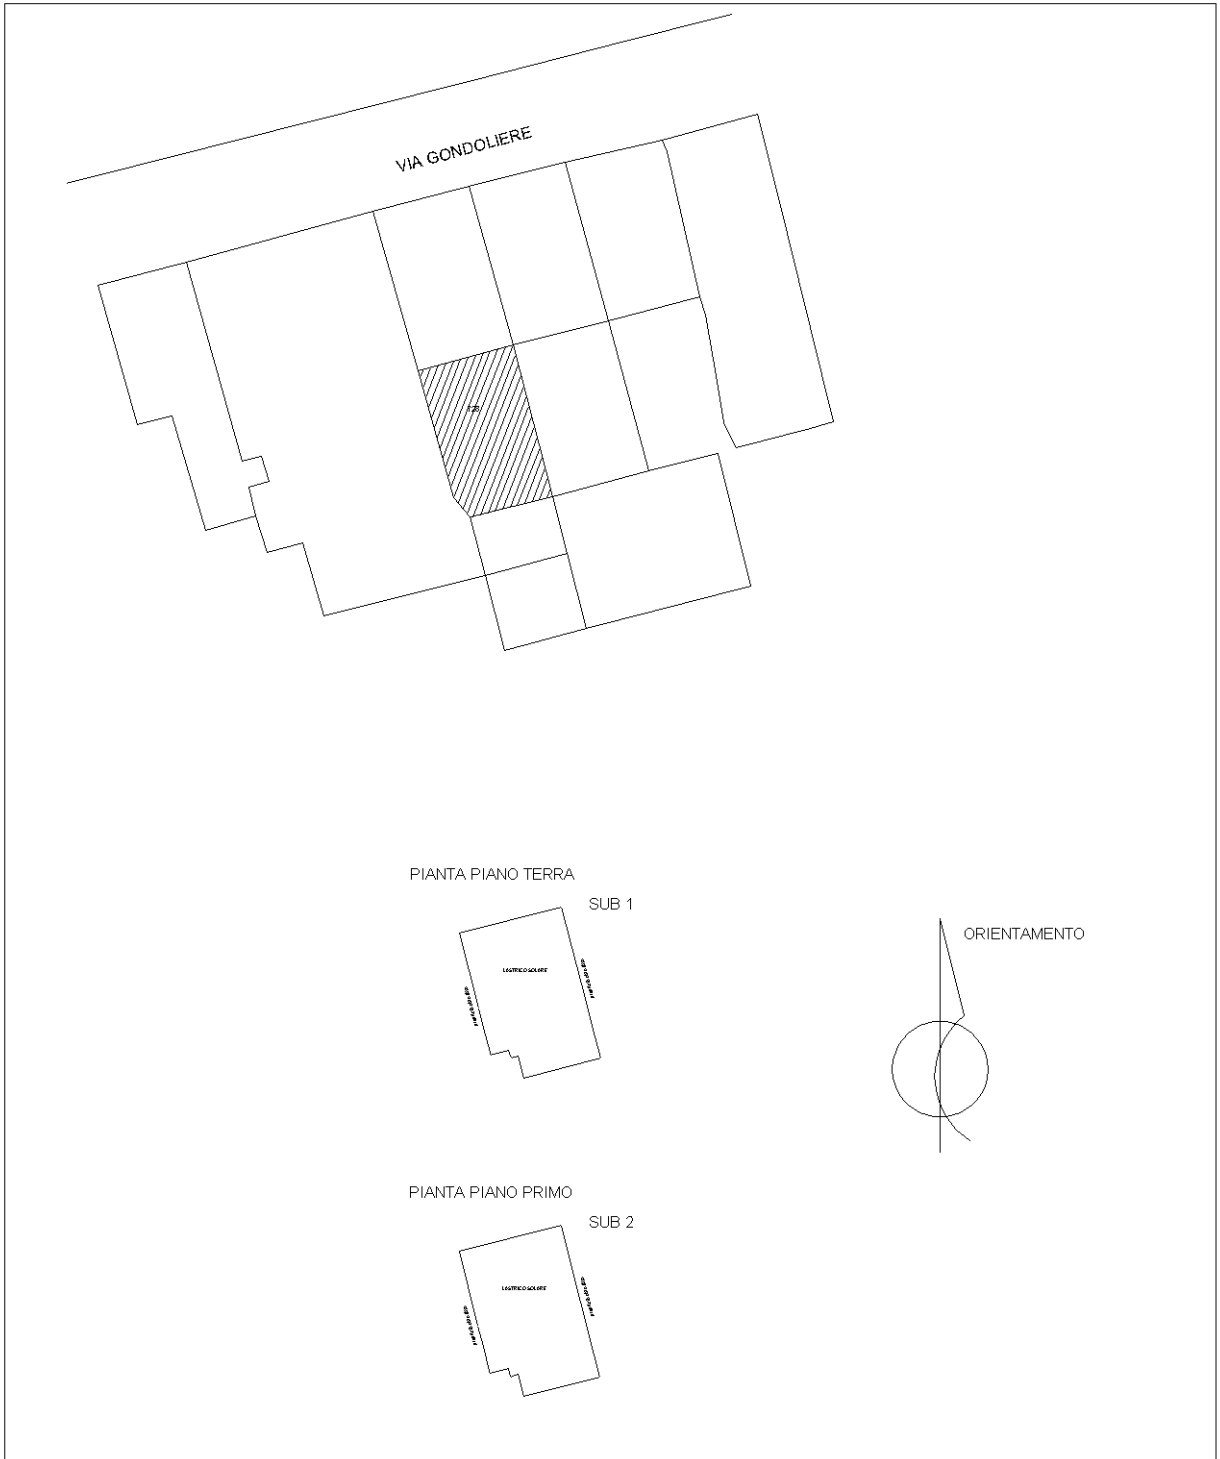

Ultima planimetria in atti

**Agenzia del Territorio
CATASTO FABBRICATI
Ufficio Provinciale di
Cosenza**

Dichiarazione protocollo n. CS0270791 del 28/09/2004

Planimetria di u.i.u. in Comune di Fuscaldo

Via Gondoliere

civ.

Identificativi Catastali:

Sezione:

Foglio: 40

Particella: 728

Subalterno: 1

Compilata da:

~~_____~~
Iscritto all'albo:
Geometri


Prov. Cosenza

N. 1137

Scheda n. 1

Scala 1:200

PIANTA PIANO TERRA

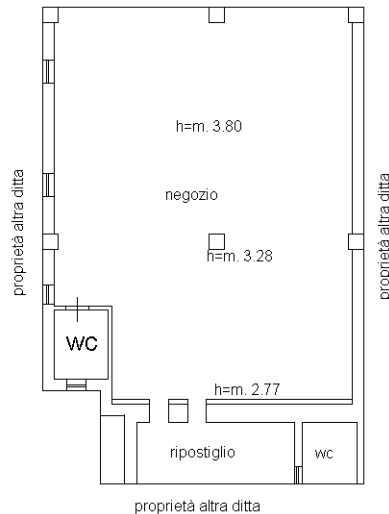

ORIENTAMENTO



Ultima planimetria in atti

**Agenzia delle Entrate
CATASTO FABBRICATI
Ufficio Provinciale di
Cosenza**

Dichiarazione protocollo n. CS0013478 del 06/02/2019

Comune di Fuscaldo

Via Gondoliere

civ. 1

Identificativi Catastali:

Sezione:

Foglio: 40

Particella: 49

Subalterno: 4

Compilata da:

~~XXXXXXXXXX~~
Iscritto all'albo:
Geometri

Prov. Cosenza


N. 1137

Planimetria

Scheda n. 1

Scala 1:200

PIANO TERRA

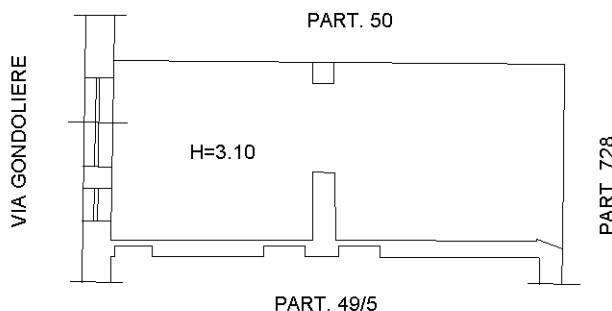

Ultima planimetria in atti

**Agenzia delle Entrate
CATASTO FABBRICATI
Ufficio Provinciale di
Cosenza**

Dichiarazione protocollo n. CS0013478 del 06/02/2019

Comune di Fuscaldo

Via Gondoliere

civ. 9

Identificativi Catastali:

Sezione:

Foglio: 40

Particella: 49

Subalterno: 5

Compilata da:

Isritto all'albo:
Geometri


Prov. Cosenza

N. 1137


Planimetria

Scheda n. 1


Scala 1:200

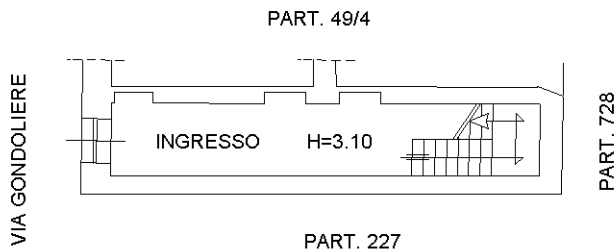

PIANO TERRA

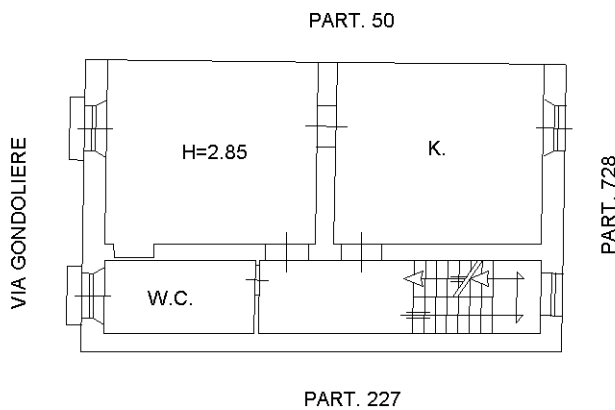

PIANO PRIMO

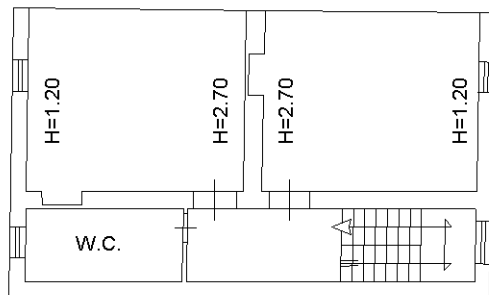

PIANO SECONDO



Ultima planimetria in atti

Pianta piano Terra

stato attuale

scala 1:100

N.C.E.U. Foglio 40 Particella 49 Sub. 4


Foglio 40 Particella 49 Sub. 5

Foglio 40 Particella 728 Sub. 1

Foglio 40 Particella 728 Sub. 2

Foglio 40 Particella 46 Sub. 1

Foglio 40 Particella 727 Sub. 1

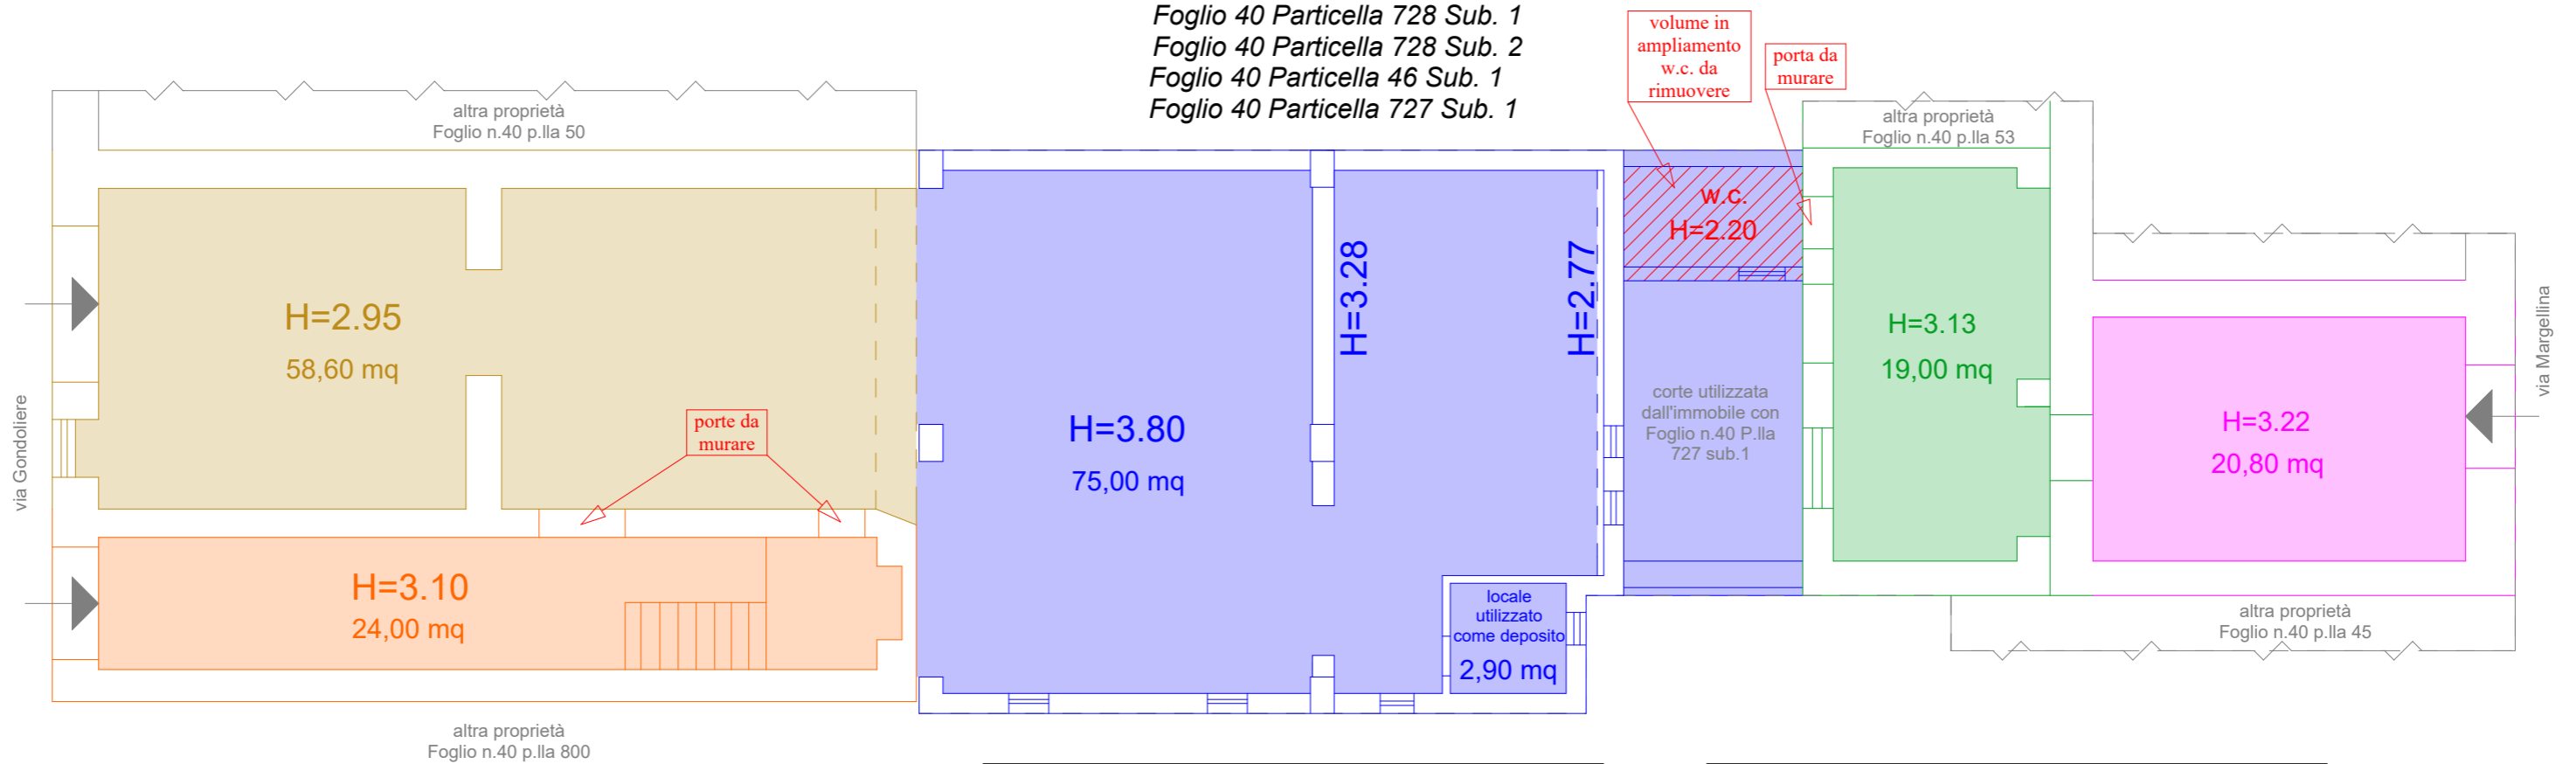

Legenda difformità urbanistiche:

difformità rilevanti riscontrate rispetto:


alle planimetrie catastali storiche per fabbricati ante 1967
allo stralcio del programma di fabbricazione del 1975




- volume in ampliamento, w.c. non presente alla data del 1975
- corte appartenente al Foglio 40 p.lla 728 sub.1 nella quasi
totalità della sua superficie ed utilizzata dall'immobile individuato
catastralmente con Foglio 40 p.lla 727 sub.1


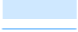
Legenda riferimenti catastali:


- catastalmente Foglio n.40 P.lla 49 sub.4
- catastalmente Foglio n.40 P.lla 49 sub.5
- catastalmente Foglio n.40 P.lla 728 sub.1
- catastalmente Foglio n.40 P.lla 727 sub.1
- catastalmente Foglio n.40 P.lla 46 sub.1

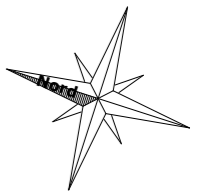


Pianta piano Primo
stato attuale
scala 1:100
N.C.E.U. Foglio 40 Particella 49 Sub. 5
Foglio 40 Particella 728 Sub. 2

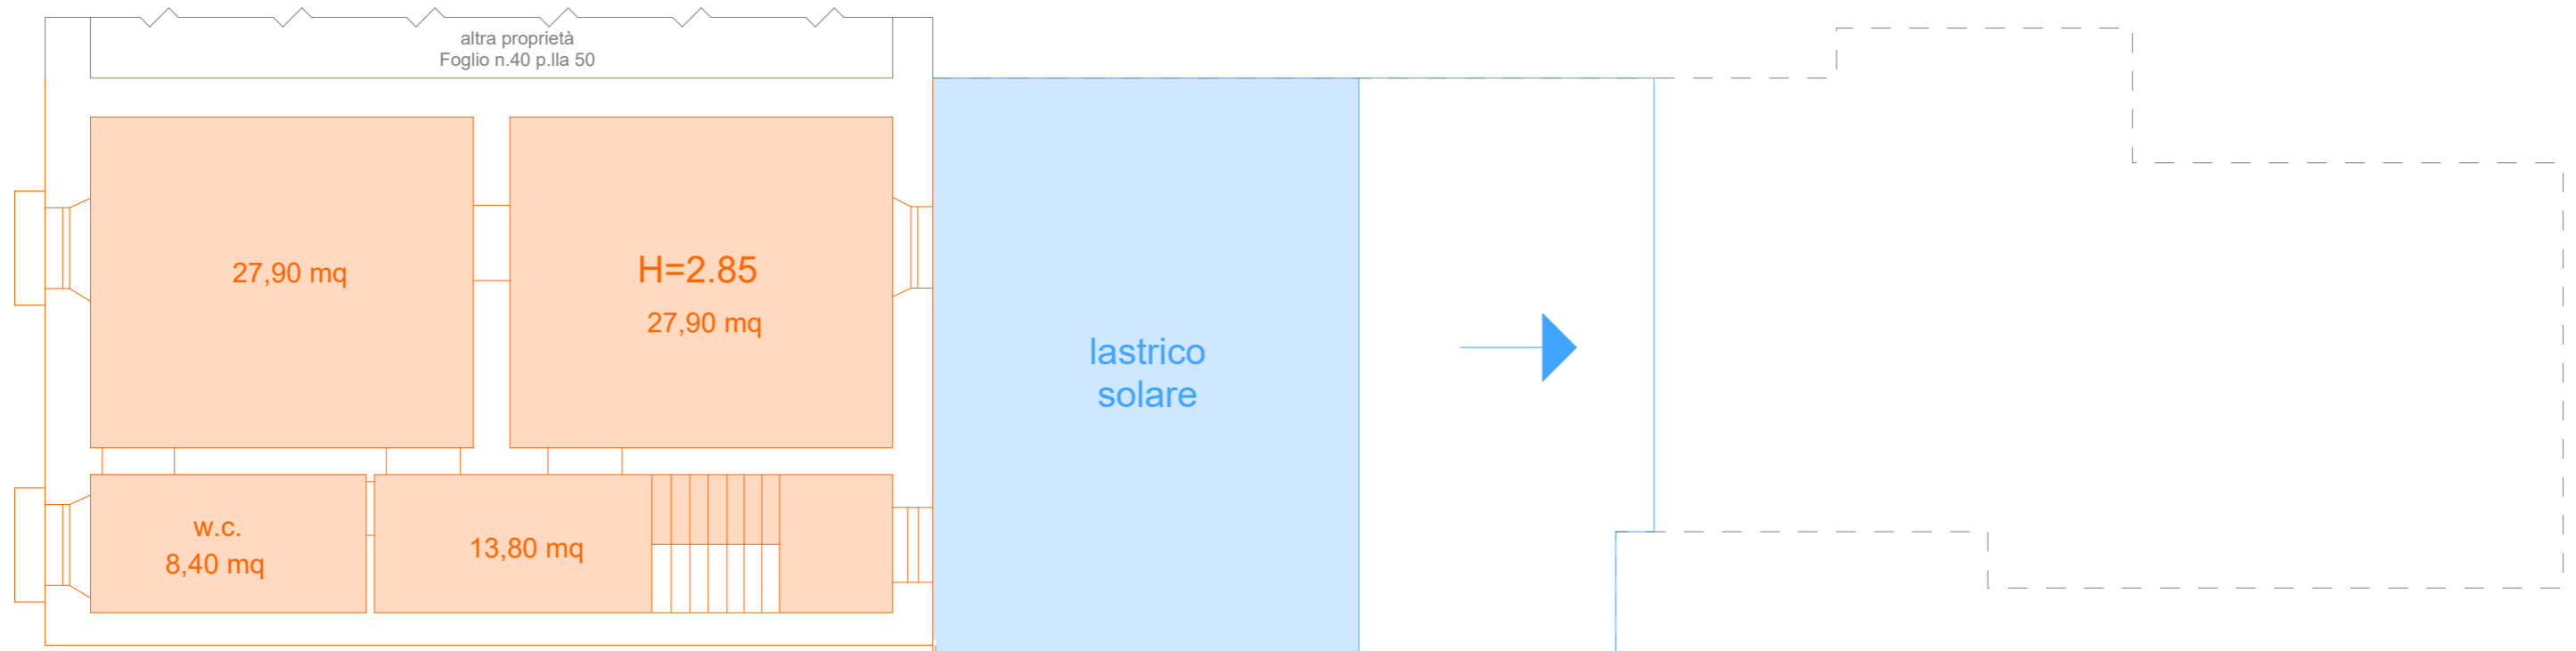


Legenda riferimenti catastali:	
	catastalmente Foglio n.40 P.la 49 sub.5
	catastalmente Foglio n.40 P.la 728 sub.2

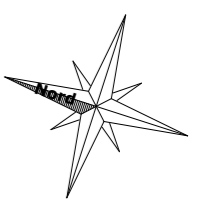

Pianta piano Secondo
stato attuale
scala 1:100
N.C.E.U. Foglio 40 Particella 49 Sub. 5

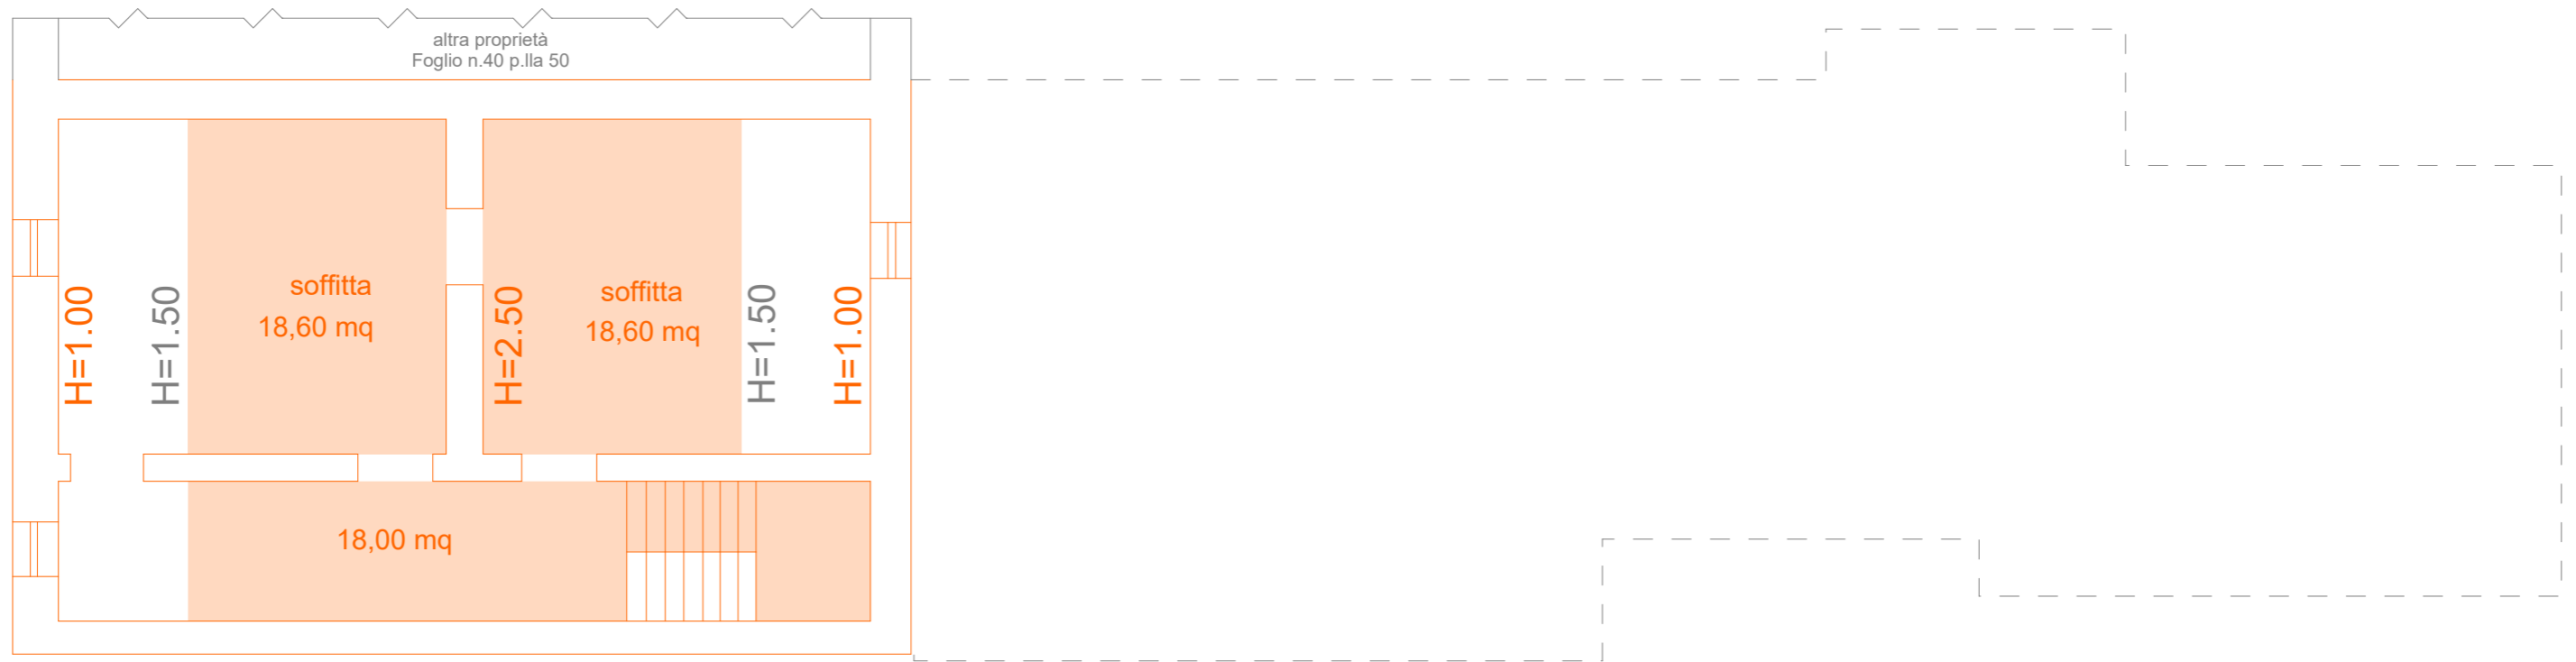

Legenda riferimenti catastali:	
	catastalmente Foglio n.40 P.la 49 sub.5

