

Mod. 4/SPC

MODULARIO

310 0 21100

N.° del tipo mappale



UFFICIO TECNICO ERARIALE di SASSARI

Comune di OLBIA Frazione

Allegato alla denuncia N.°


Estratto di mappa che si rilascia esclusivamente a scopo di denuncia a termini dell'articolo 8 della Legge del 1° ottobre 1969, n° 679

SASSARI il 25 OTT. 1974 19.....



L'Ingegnere Capo Erariale *[Signature]*

PREZZO di VENDITA L. 20

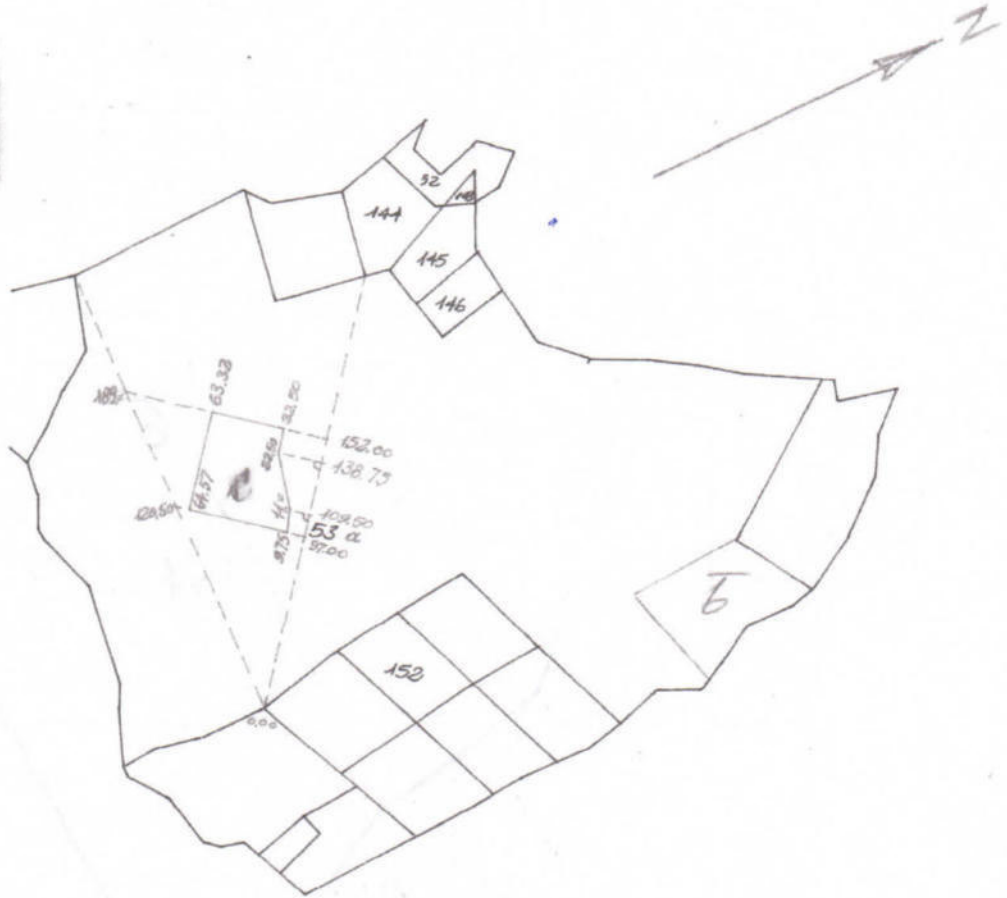

F. 001

scala 1:4000

Autentico
Chiuso



UFFICIO TECNICO ERARIALE di SASSARI

ESTRATTO DI MAPPA

Comune di OLBIA Sez. Cens.

Prot. (Mod. 8) N. 9373 Riscosse L. 2550

Si rilascia autentica il presente estratto autorizzandone l'uso per la redazione di ~~tipo di frazionamento~~ tipo mappale.

data 23 MAG. 1978 IL DIRIGENTE



La validità dell'estratto ~~decade dopo 90~~ decade dopo 90 mesi dalla data del rilascio (autenticazione) o della convalida, ma può essere rinnovata in qualsiasi momento, sempreché non siano intervenute variazioni grafiche o censuarie.

CONFERMA DI VALIDITÀ

Prot. (Mod. 8) N. Riscosse L.

Si convalida il presente estratto.

data IL DIRIGENTE

PARTICELLE RICHIESTE

Sezione	Foglio	Numero		Qualità	Classe	Simboli di deduzione	Tariffa		Superficie			Reddito				
		Princ.	Sub.				Reddito dominicale	Reddito agrario	ha	a	ca	Dominicale		Agrario		
										lire	c	lire	c			
	<u>A</u>	<u>222</u>							<u>26</u>	<u>00</u>		<u>4</u>	<u>42</u>	<u>3</u>	<u>12</u>	
	<u>A</u>	<u>222</u>	<u>a</u>						<u>24</u>	<u>30</u>						
			<u>b</u>	<u>NUOVA COSTRUZIONE</u>					<u>180</u>							

DIMOSTRAZIONE

CONFERMA DI VALIDITÀ

Si riconosce la conformità alle norme vigenti Si restituisce per decorrenza del termine di ... e pertanto si proroga per 90 mesi dalla data sottinca la validità dell'intero tipo / per le sole par... derivate

IL DIRIGENTE

IL DIRIGENTE

data Prot. (Mod. 8) N. Riscosse L.

VERIFICA DEL TIPO IN CAMPAGNA

IL TECNICO ERARIALE

IL DIRIGENTE

data

APPROVAZIONE FRAZIONAMENTO

ESTREMI DELL'APPROVAZIONE
DATI DA RIPORTARE NEL DOCUMENTO TRASLATIVO

TIPO N. ANNO

Si autorizza l'uso del presente tipo **riconosciuto conforme alle norme vigenti** restituito per decorrenza del termine di legge entro 90 mesi dalla data sottoindicata.

La proroga della validità oltre tale scadenza dev essere richiesta all'Ufficio, limitatamente alle par celle derivate nel frattempo non variate.

L'INCARICATO

IL DIRIGENTE

data

Prot. (Mod. 8) N. Riscosse L.

(* In questo caso è data facoltà di richiedere entro i sei m l'esame del tipo senza ulteriore spesa: per detto esame l'Uff non è però soggetto a rispetto di termini.

Il tipo, sottoposto ad esame a richiesta oltre i term è riconosciuto conforme alle norme vigenti.

L'INCARICATO

IL DIRIGENTE

data


Prot. (Mod. 8) N.

Tributi versati con Prot. N.

Firmato Da: VITTORIO MUZZU Emesso Da: ARUBAPEC EU QUALIFIED CERTIFICATA S.p.A. G1 Serial#: 3246a2702a33f870c399a59435d8d8

N=4540300

RILIEVO SU CATASTALE ATTUALE

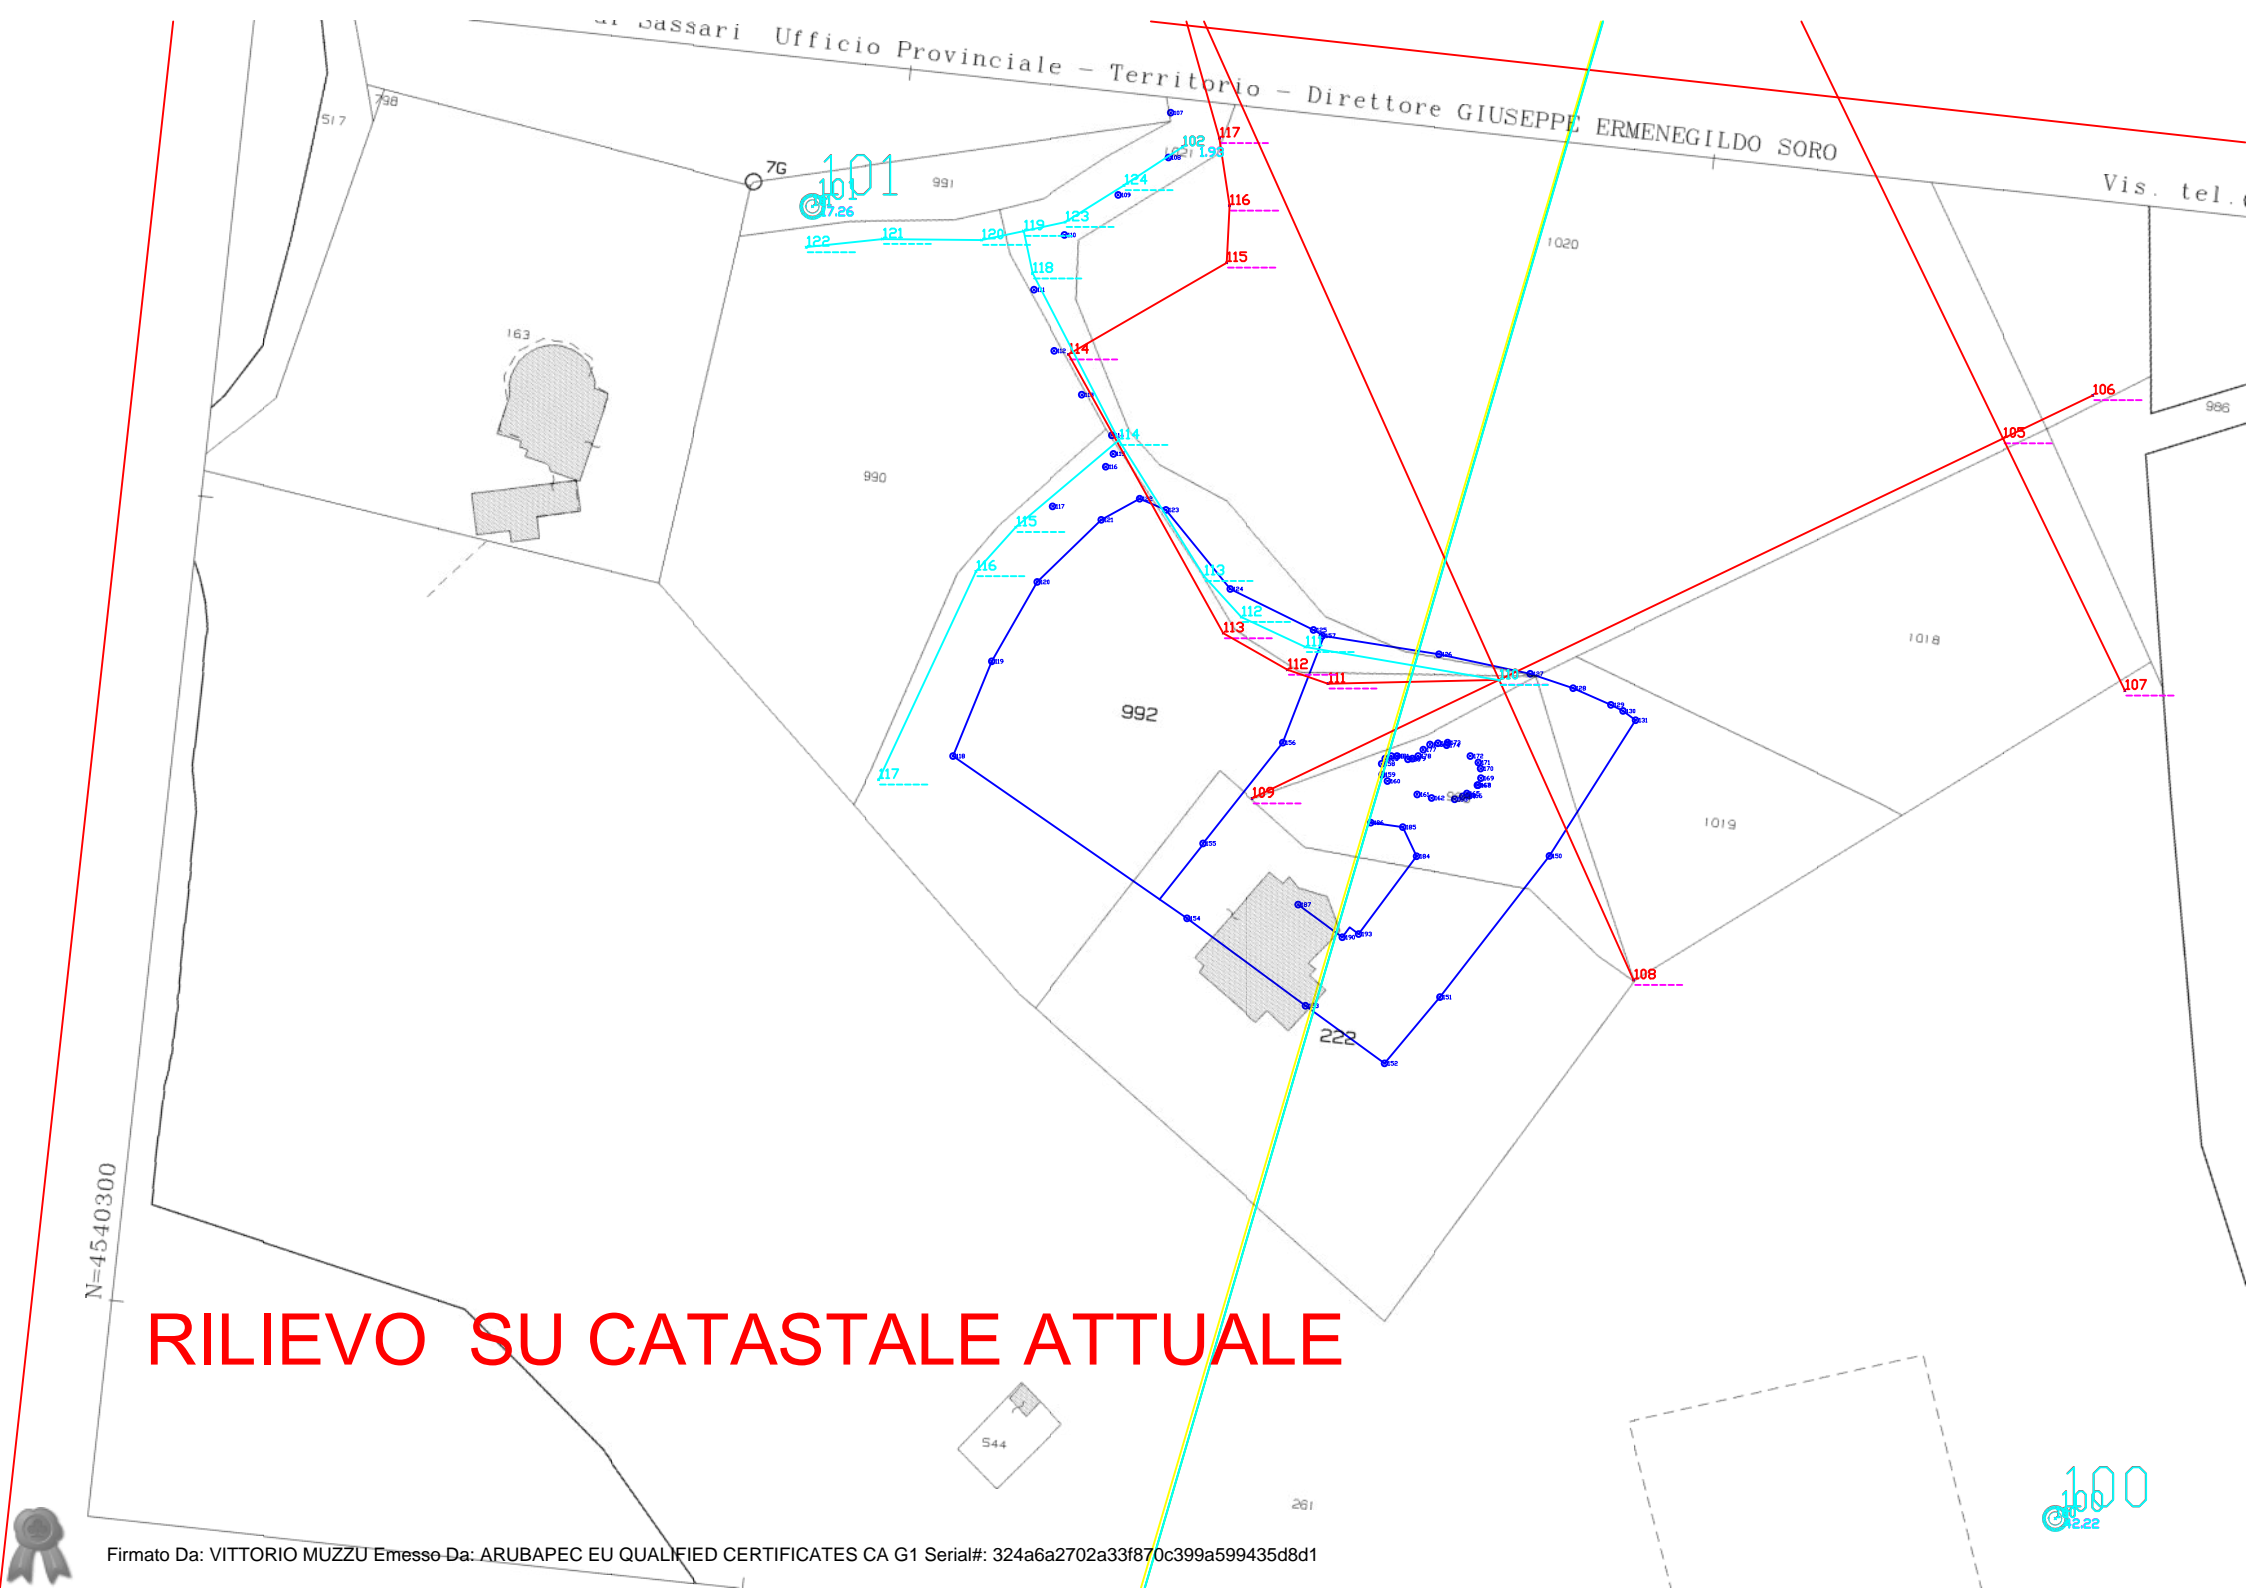

**Agenzia del Territorio
CATASTO FABBRICATI
Ufficio Provinciale di
Sassari**

Dichiarazione protocollo n. SS0109362 del 20/03/2007

Planimetria di u.i.u. in Comune di Olbia

Località Rudalza

civ. SN

Identificativi Catastali:

Sezione:
Foglio: 1
Particella: 329
Subalterno: 1

Compilata da:
Dedola Rossana


Iscritto all'albo:
Geometri

Prov. Sassari


N. 2956

Scheda n. 1

Scala 1:200

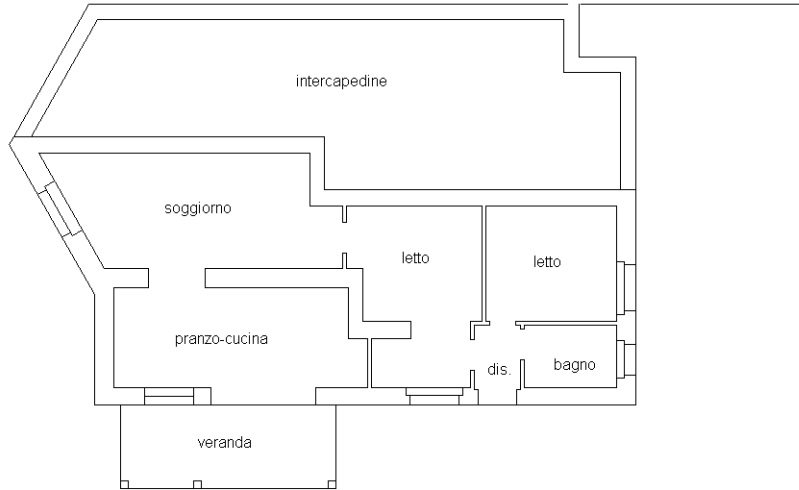

Pianta piano terra
H min. = 1.97 m
H max = 2.16 m

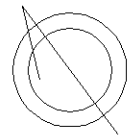

Ultima planimetria in atti



