

Esecuzione immobiliare N° r.g.e. 100 / 2024

Allegato C

**P.R.G. – N.T.A. – DOCUMENTAZIONE
PROGETTUALE**



Aree ed edifici di antico impianto di interesse culturale e ambientale




Zona A



Zona A1

N-nnn

Edifici sparsi (N=Quaderno - nnn=Numero edificio)

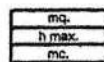

Superficie coperta massima

Altezza massima

Volume massimo

ZONE B

Zone ad uso prevalentemente residenziale



Zone edificate consolidate




Zone edificate sature



Zone edificate di integrazione e completamento

ZONE C

Zone ad uso prevalentemente residenziale e di espansione

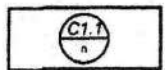

Zone di espansione, integrazione e completamento




Zone di espansione, integrazione e completamento




Zone di espansione, integrazione e completamento



Zone di espansione di completamento

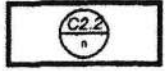

Zone di espansione di completamento

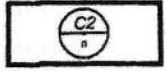


Zone di nuovo impianto subordinate a P.P. o P.E.E.P.



Prescrizioni particolari

ZONE D


Zone destinate alle attività economiche

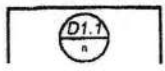

Zone produttive esistenti sature - ex P.I.P. o P.P.

TAV. 28
PRG.

NTA

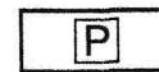


Parcheggi di progetto

N

Numero posti max




Ferrovia

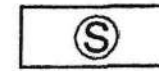

Stazione ferroviaria

ZONE F4

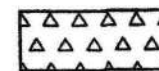

Zone destinate all'agricoltura



Aree di protezione

VINCOLI




Vincolo di rispetto



Vincolo di volo aereo




Vincolo di rispetto

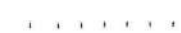


Fasce di rispetto



Vincolo zone soggetta

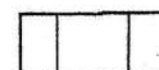


Zone agricole tutelate

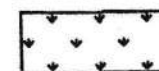

Verde di rispetto



Verde di rispetto

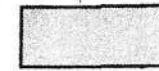

Fiumi e laghi



Sorgenti e ambienti

Prot. n° 00873

OGGETTO: Licenza Edilizia.-

I L S I N D A C O

Vista la domanda dei Sigg. **CARNIEL Francesco e TERNI Ida** residenti in **Vittorio Veneto**..... Via **Frassinelli**.....
n° presentata in data **21/1/1964**.....;

Visto il parere della Commissione Edilizia in data
.14/2/1964..;

a u t o r i z z a

1. predetti Sigg. Carniel Francesco e Torni Ida ad eseguire i lavori di riforma di un fabbricato ad uso abitazione in Borgo Frassinelli, Sez. E, Fg. X°, Mapp. n. 180-181, salvi restanti i diritti di terzi,.....
purchè i menzionati lavori siano eseguiti in conformità della unita tavola di disegni a firma del Sig. **P. E. Mariano Colli** ed alle seguenti condizioni:

- 1)- che per tutte le opere in conglomerato cementizio semplice od armato (compresi naturalmente i solai, soffittature, sottotegola e simili del tipo misto in laterizio e cemento armato) vengano osservate le prescrizioni di cui al R.D. 16 novembre 1939 n° 2229;
- 2)- che i lavori vengano eseguiti sotto la direzione e responsabilità di un Tecnico Abilitato regolarmente iscritto all'Albo Professionale;
- 3)- che, eseguito il tracciato sul terreno, prima di procedere ulteriormente coi lavori, venga richiesto il sopralluogo dell'Ufficio Tecnico Comunale ed ottenuto il competente nulla-osta relativo a distanze ed allineamenti;
- 4)- che per il sistema di smaltimento delle acque luride vengano presi accordi direttamente con l'Ufficio Sanitario Municipale;

La presente autorizzazione viene concessa in presunzione dalla conformità delle opere alle Leggi ed ai Regolamenti vigenti e non esonera dall'obbligo tassativo di attenersi strettamente.

L'autorizzazione ha la validità di SEI MESI dalla data del presente atto. Le opere non iniziate entro tale termine e quelle iniziate ma rimaste sospese per oltre sei mesi non potranno essere intraprese o riprese se non previa denuncia e nuova autorizzazione.

Si invita pertanto a comunicare tempestivamente la data di inizio e di ultimazione dei lavori nonché la data di ultimazione delle fondazioni.

Allegata alla presente si restituisce la copia del grafico munita del visto che congiuntamente all'autorizzazione dovrà essere esibita ad ogni richiesta dei Funzionari o degli Agenti cui spetta di vigilare sull'osservanza delle norme di edilizia.

Le spese per i controlli saranno a carico della Ditta autorizzata.


Vittorio Veneto, lì 24 FEB. 1964



IL SINDACO

N.B. Si ricorda:

- a) che a costruzione ultimata, per l'occupazione dei locali, dovrà essere richiesto il competente nulla-osta all'Ufficio Sanitario Municipale.

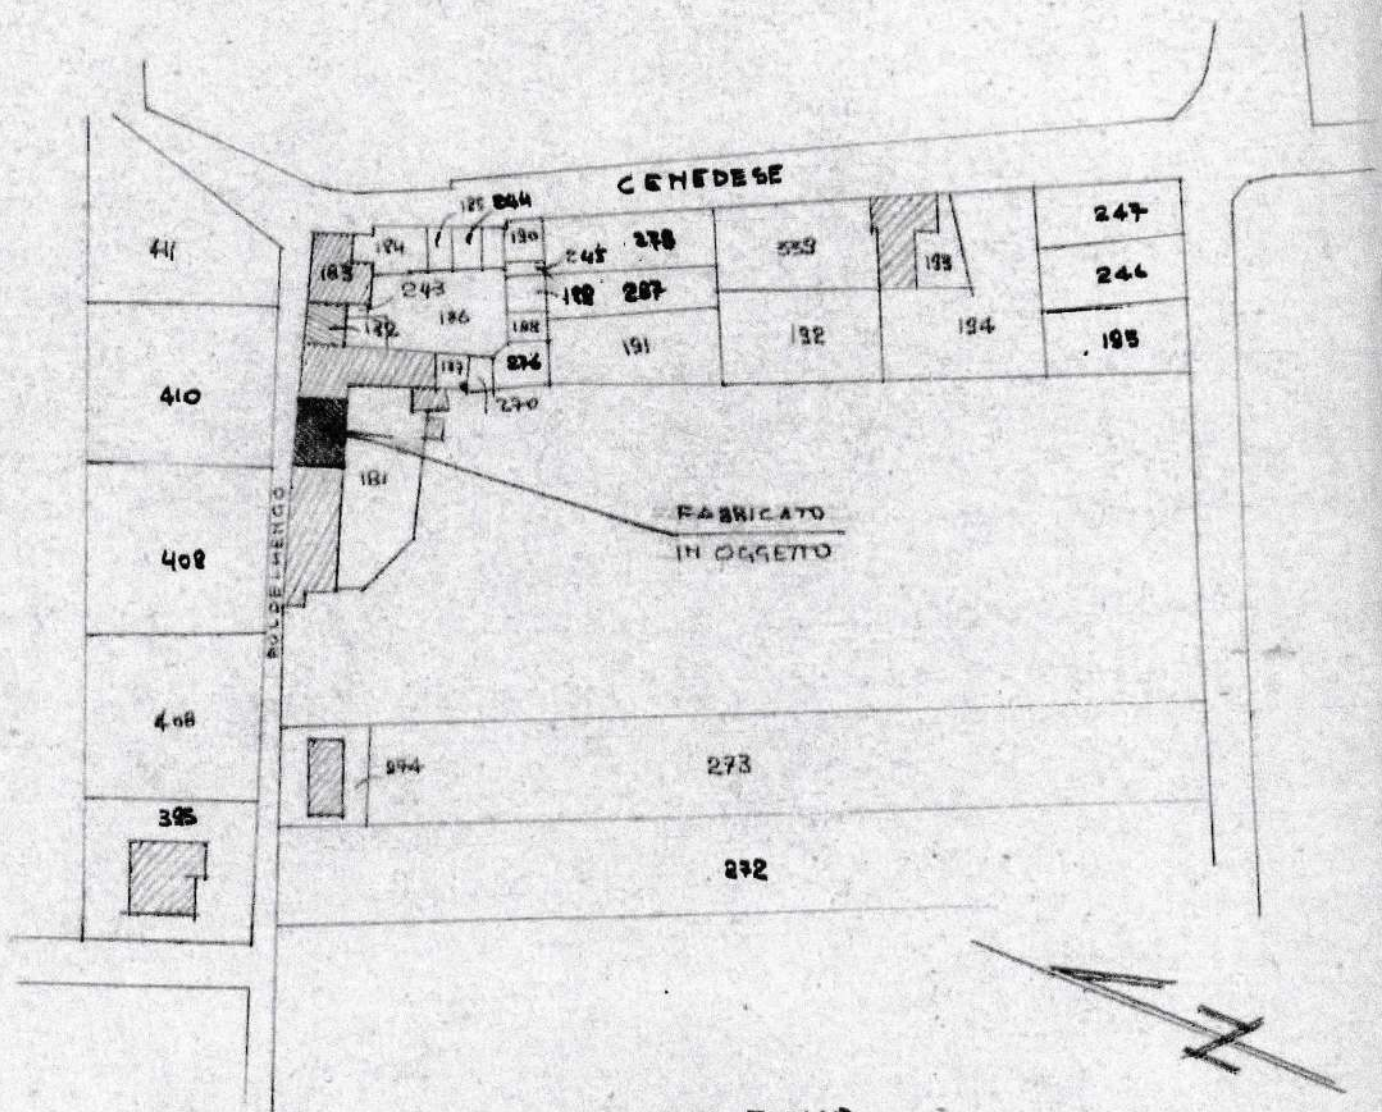

ESTRATTO MAPPALE IN SCALA 1:1000 DAL FOGLIO
N° 10 SEZ. E - MAPPALE N° 181/ qd - N° 180 m. n. DI
PROPRIETÀ DEI SIGN. GARNIEL FRANCESCO E
TERNI IDA. =

IL PROGETTISTA
PERITO EDILE COLI MARIANO
ISCRITTO ALL'ALBO DELLA
PROV. DI GELVINO CON N° 220

PROGETTO PER LA SISTEMAZIONE
DEL FABBRICATO SITO IN LOCALITÀ
CENEDA DI PROP. GARNIEL
FRANCESCO E TERNI IDA. —


MUNICIPIO DI VITTORIO VENETO

VISTO: SI APPROVA SENTITO IL PARERE
DELLA COMMISSIONE EDILIZIA COMUNALE
Vittorio Veneto, 1 FEB. 1964


IL SINDACO




STATO ATTUALE DELLA COSTRUZIONE
IN OGGETTO - IN SCALA 1:100

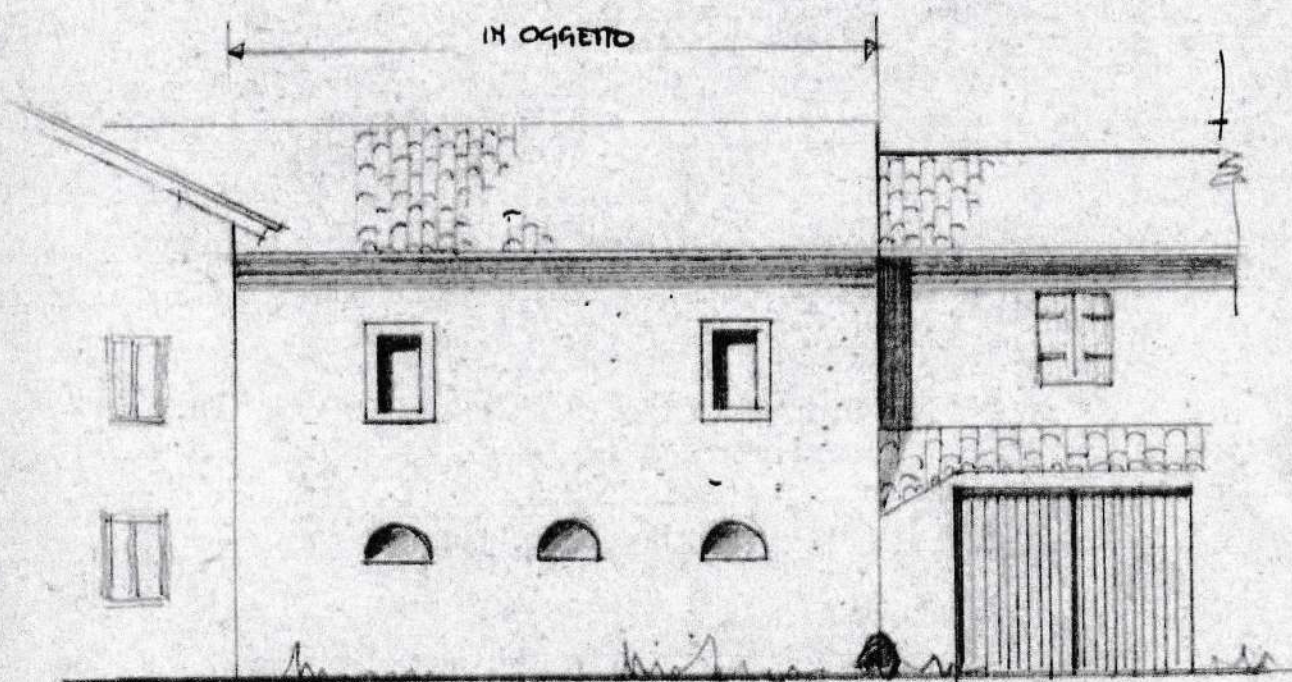



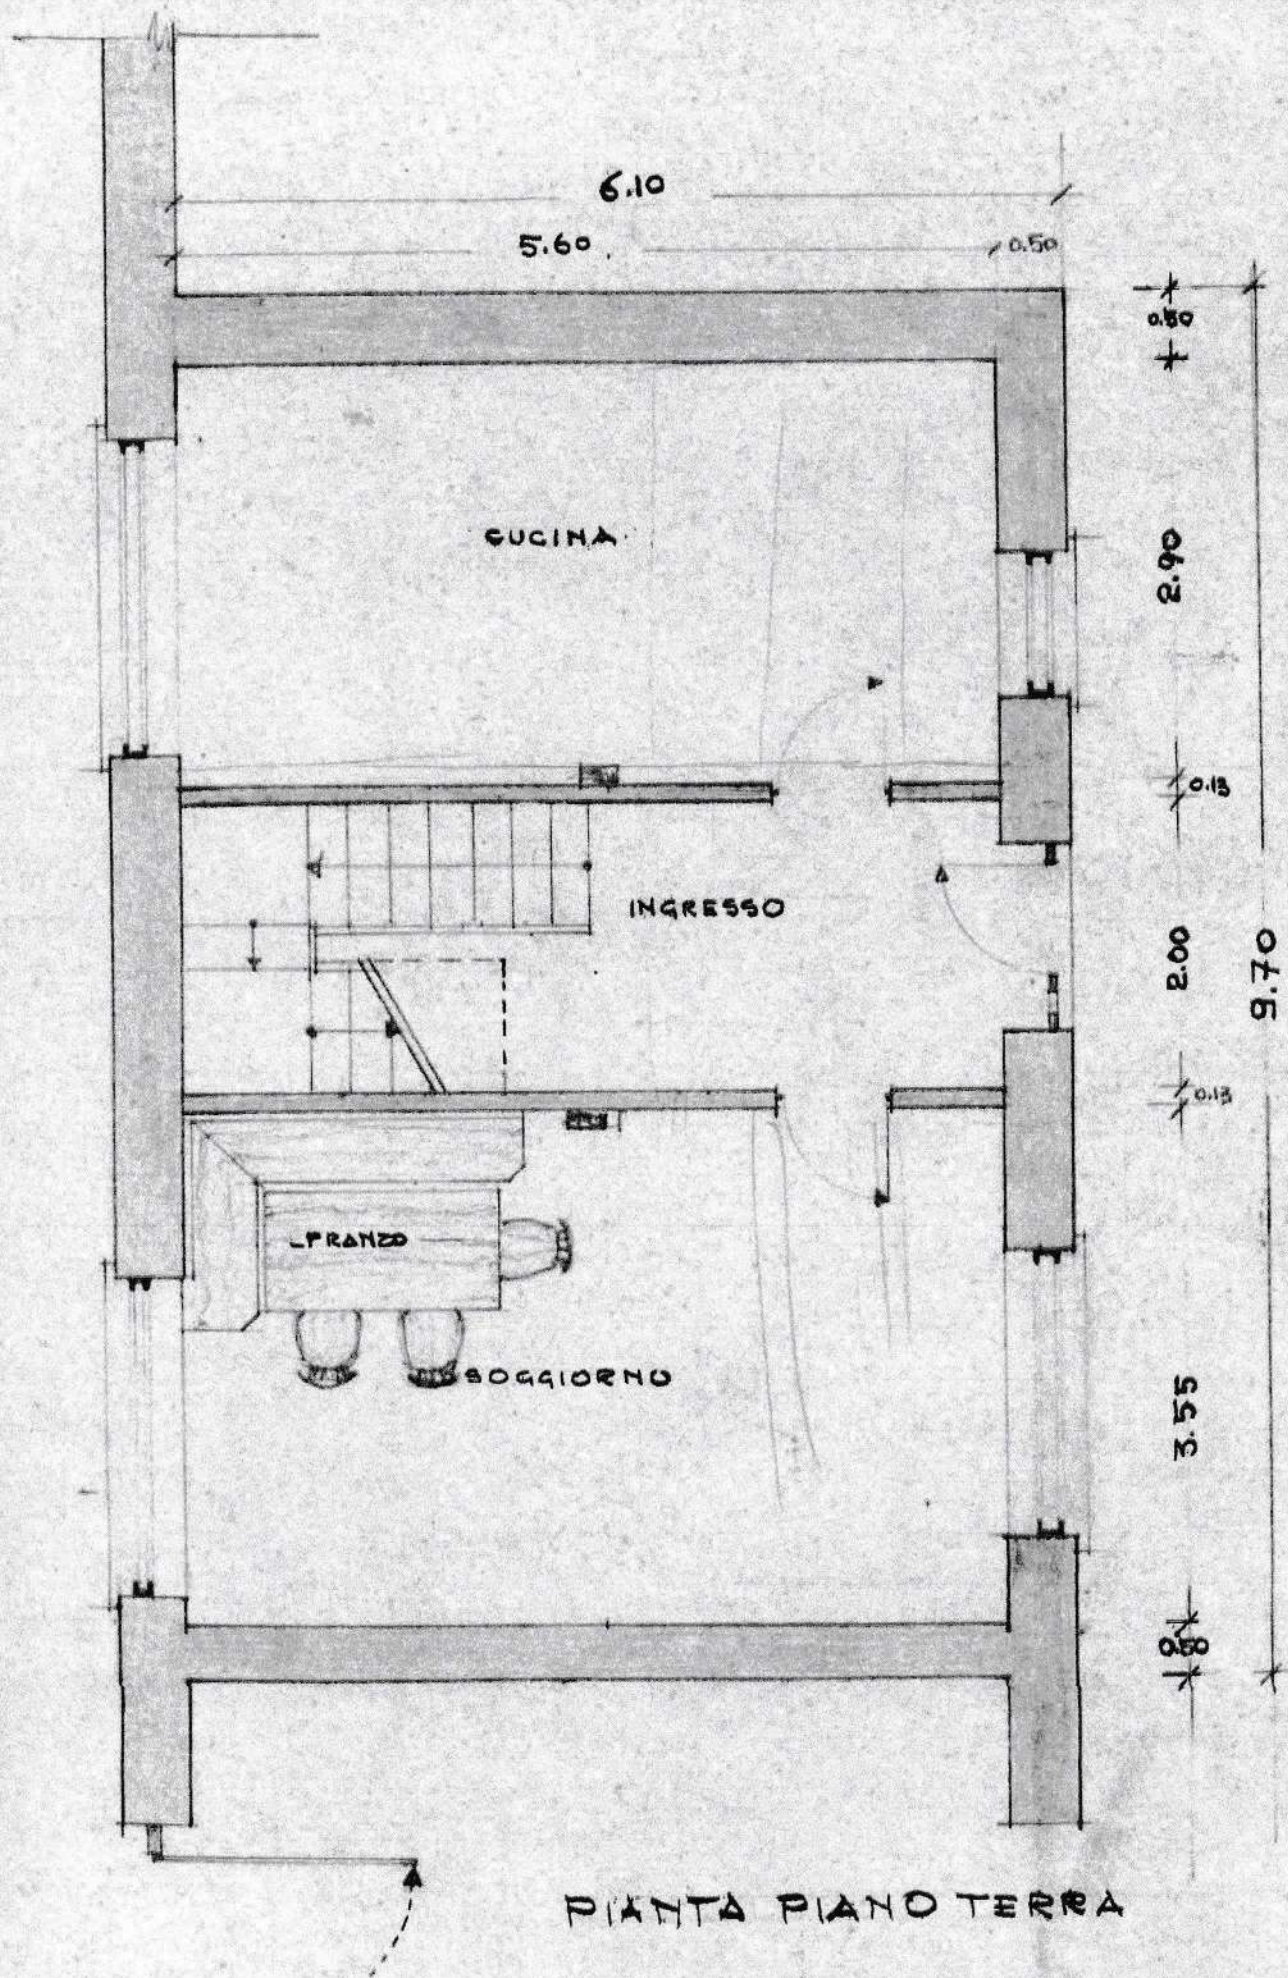


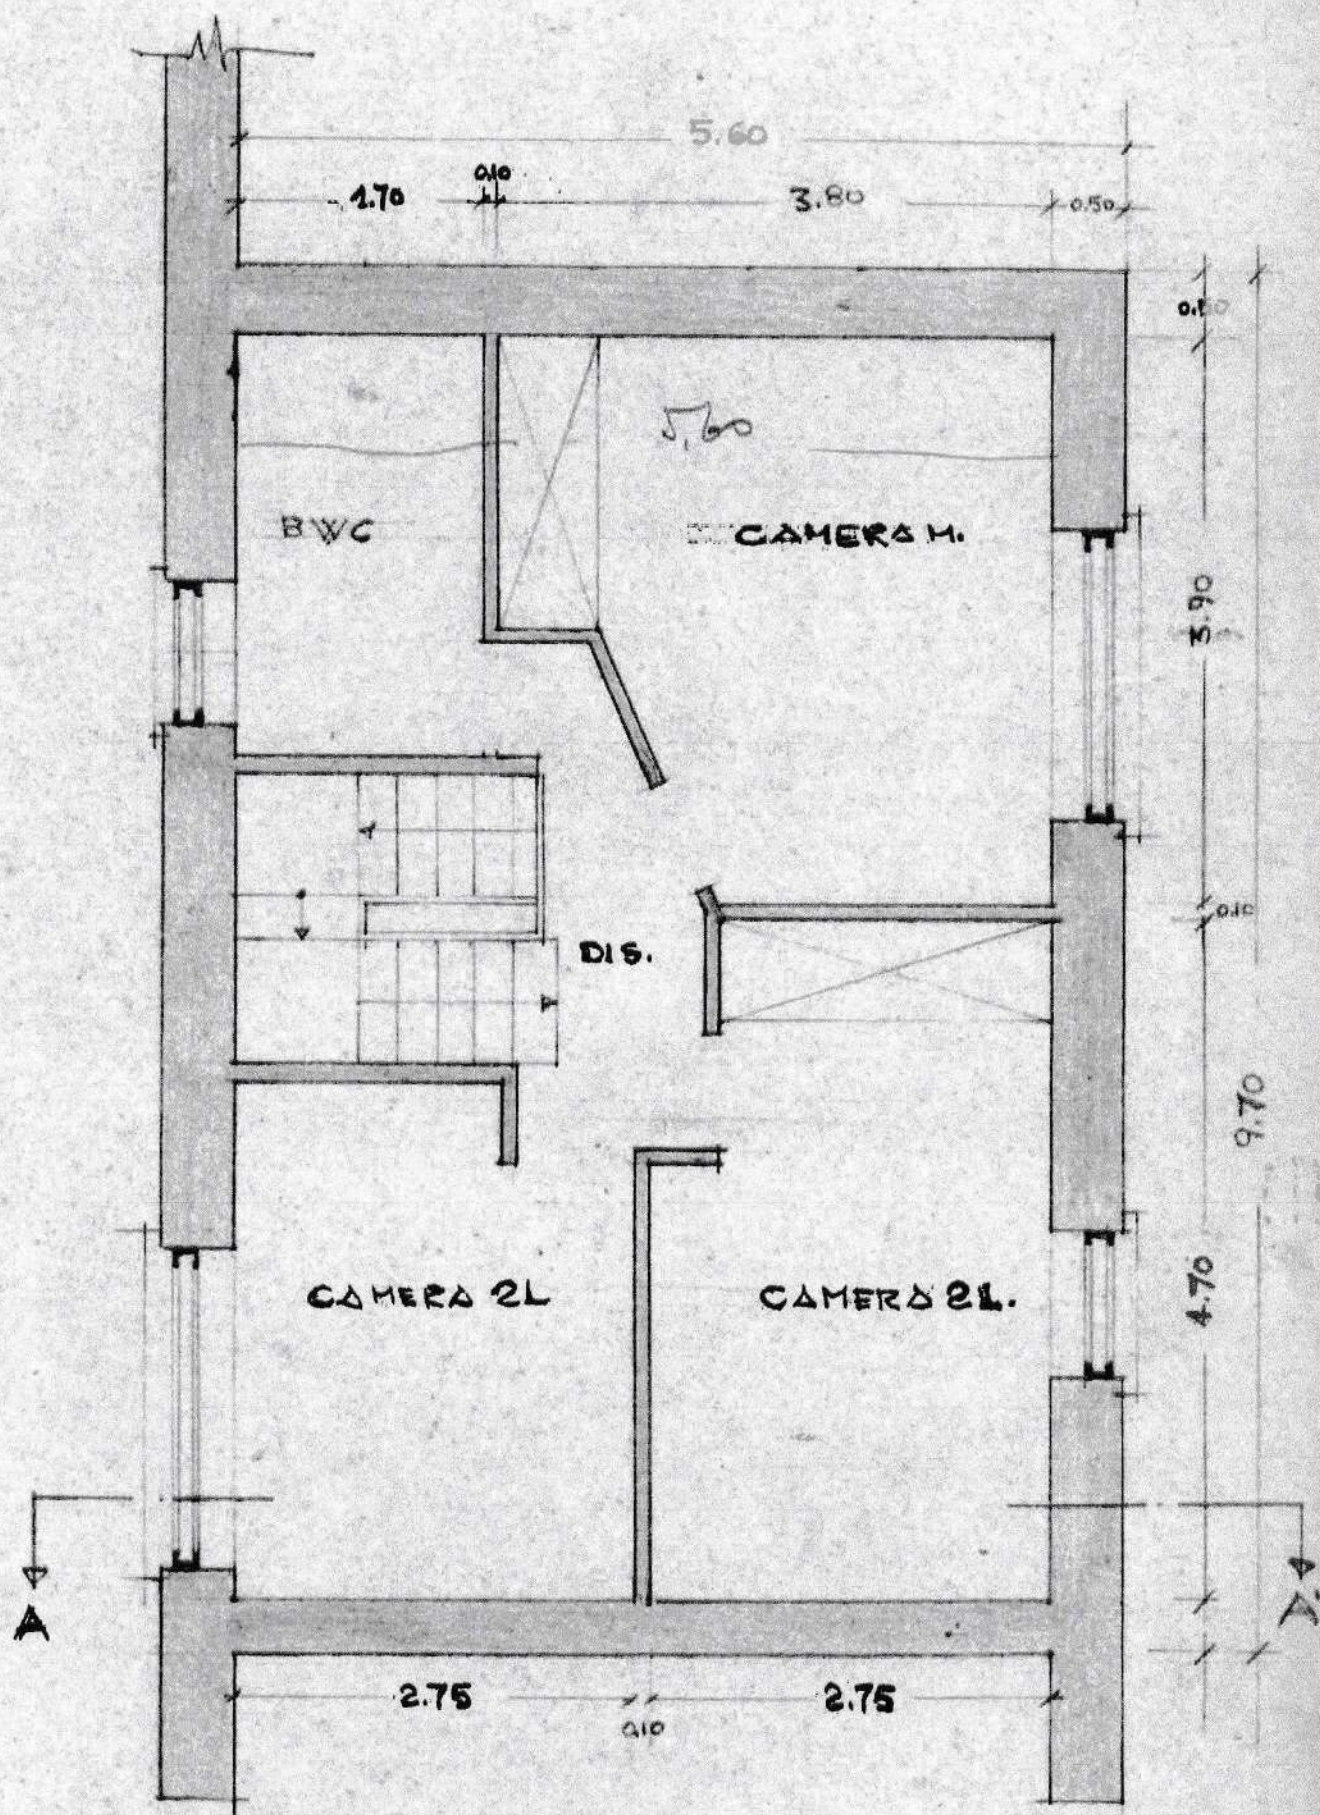

PIANTA PIANO PRIMO


Scala 1:50

COPERTURA ESISTENTE

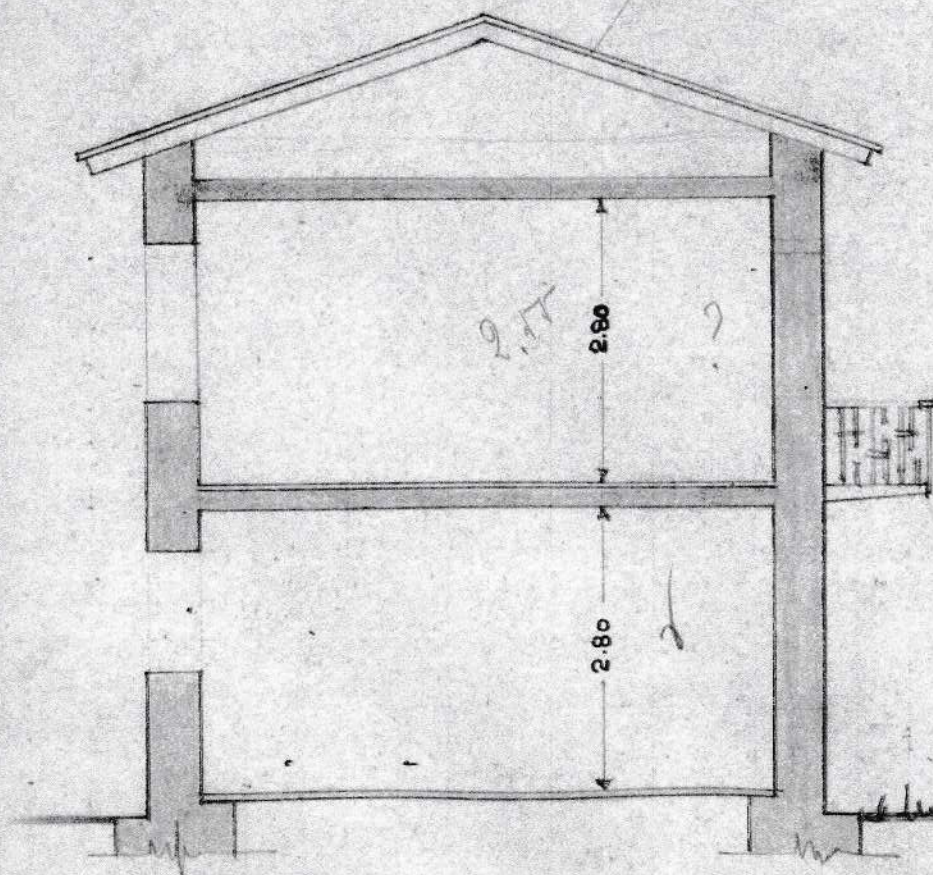


SEZIONE TRASV.


CORTILE INTERNO

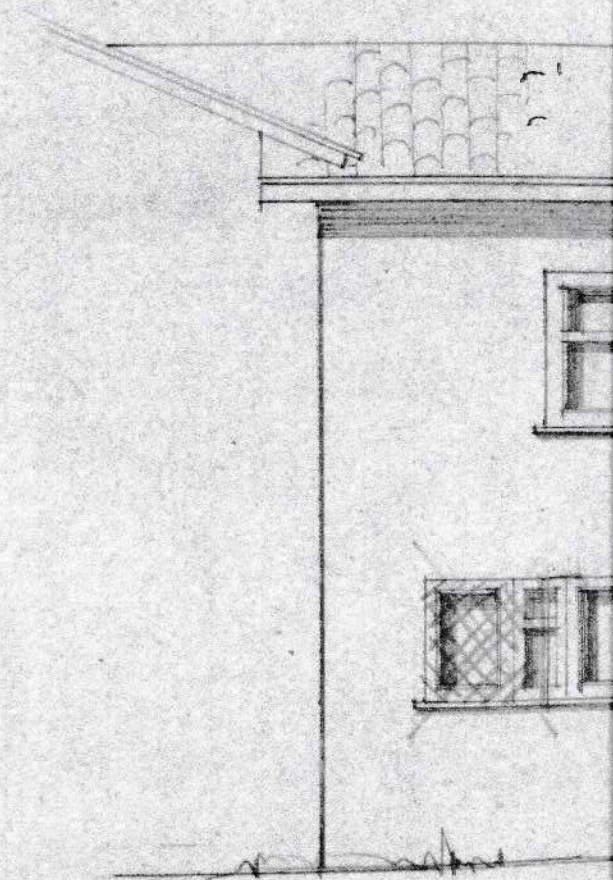

CORTILE INTERNO

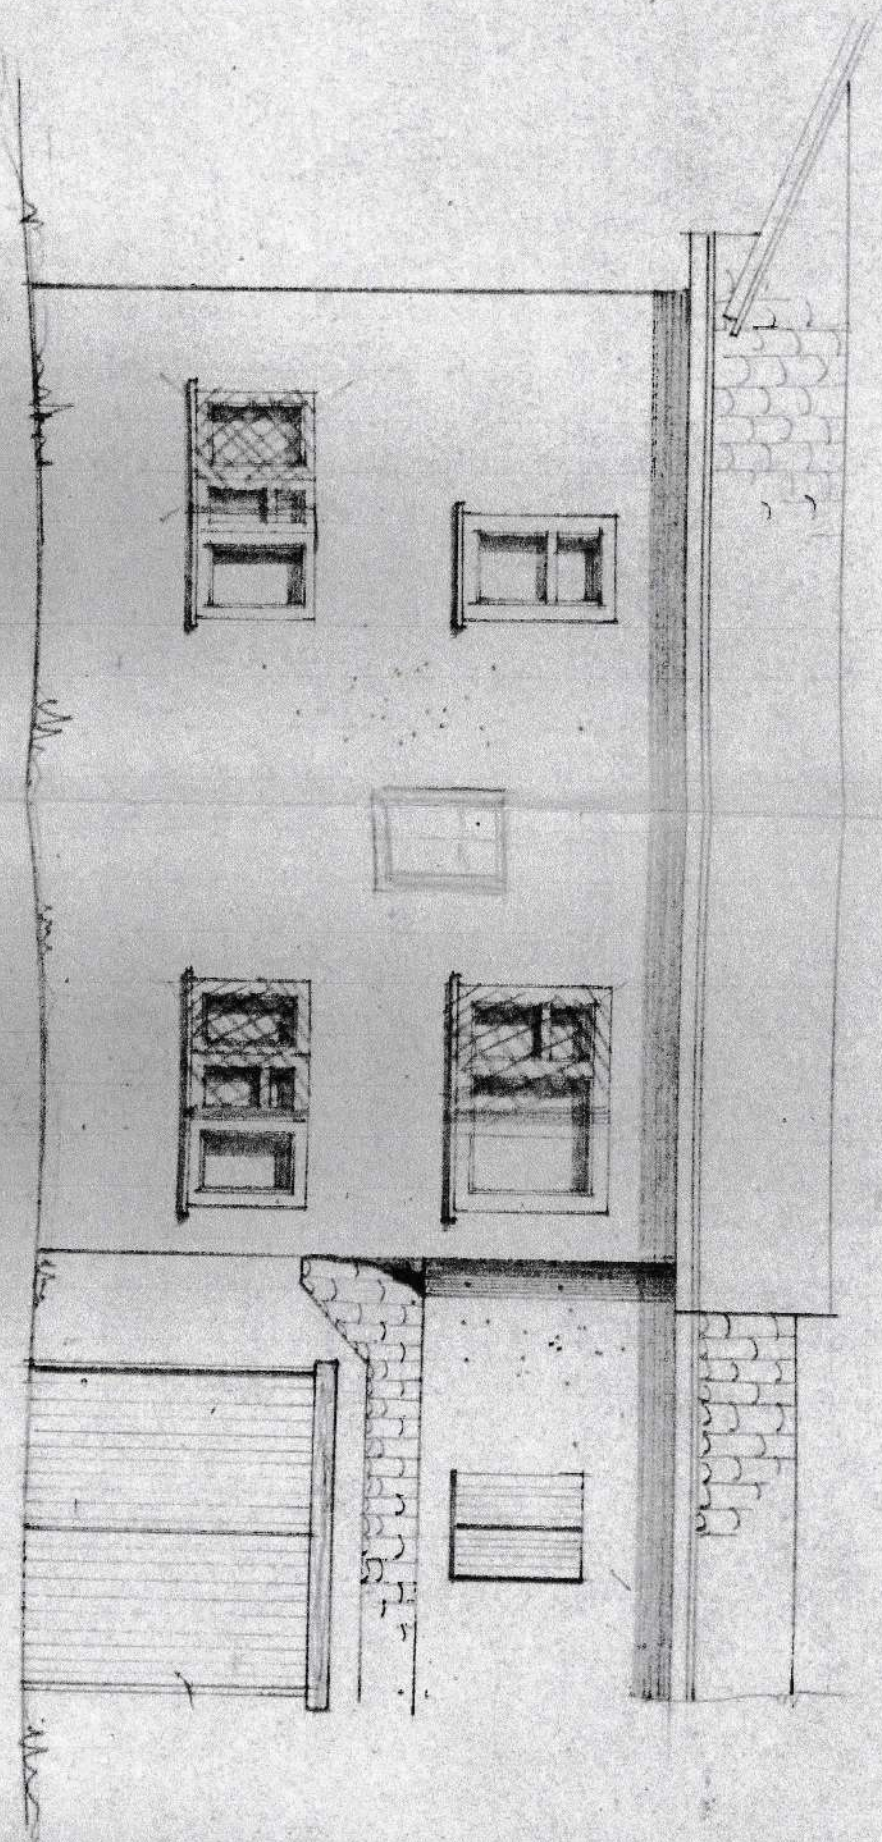

PROSPETTO LATO STRADA - (NORD)

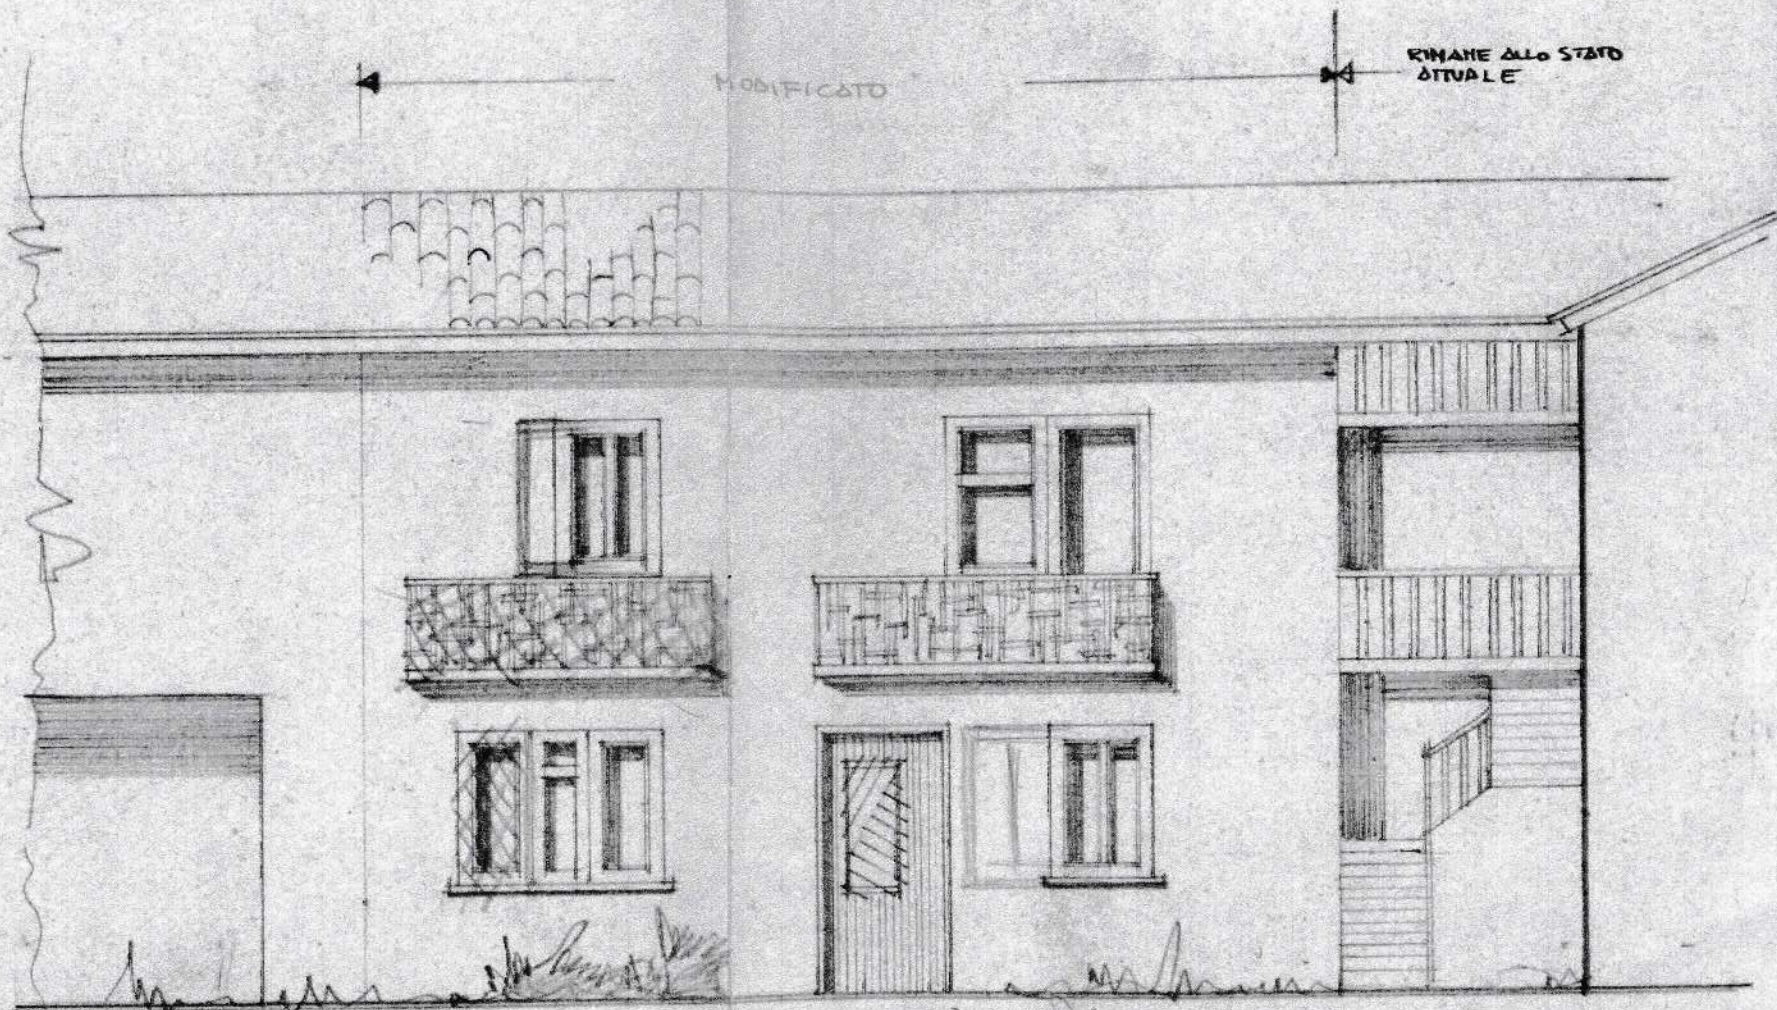

Variazioni in progetto
PROSPETTO LATO CORTILE - (SUD)



CITTA' DI VITTORIO VENETO

Prot. n° 27420/89 /nc MEDAGLIA D'ORO AL V. M. Posiz. n° 22.03.1990/64

OGGETTO: Avviso rilascio ~~concessione~~/autorizzazione.

3 MAG. 1990



Spett.le Ditta CARNIEL Renzo

Via Frassinelli n. 9

CITTA'

e, p.c.

Egr. Signor _____

Si comunica che, a seguito della domanda presentata il 13.12.1989 prot. 27420, in data 23.04.1990 è stato emesso il provvedimento di ~~concessione~~/autorizzazione per la manutenzione straordinaria dell'edificio sito in Via Frassinelli n. 7

Codesta Ditta dovrà provvedere al ritiro del provvedimento sopracitato presso lo Ufficio Edilizia Privata nelle ore antimeridiane (9.00-12.00) nei giorni dal lunedì al giovedì, (9.00-11.30) il venerdì.

Ai fini del rilascio necessita la presentazione di:

- marche da bollo n° 1 da L. 5.000.=
- ~~titolo di concessione~~
- ~~modulo di richiesta~~
- ~~documenti di progetto~~

L'ammontare dei contributi di cui all'art. 3 della Legge 28.1.1977 n° 10 è:

- L. _____ per l'incidenza delle opere di urbanizzazione primaria e secondaria.
- L. _____ per l'incidenza del costo di costruzione.

Si fa presente che la ~~concessione~~/autorizzazione deve essere ritirata, a pena di decadenza, entro 120 giorni dalla data di notifica del presente avviso e, da tale data, decorre il termine stabilito in un anno per l'inizio dei lavori.

Distintamente.



d'Ordine del Sindaco
IL COORDINATORE DI SETTORE
(Arch. Renato Caberlotto)

[Signature]

1069

RELAZIONE DI NOTIFICA

Notificato al Sig. CARNIEL Renzo

rilasciandone co

pia in mano di ZARDETTO Maria Ernesto, moglie convivente.

Vittorio Veneto, 4.5.1990



IL NOTIFICATORE

[Signature]
Renzo De Marchi

N. progr.	N. seduta	data seduta C.E.
21	2	18 GEN. 1990

COMUNE VILLORIO VENETO
PROT. N. 27420

13 DIC. 1989



Al Signor Sindaco del Comune di
Villorio Veneto.

N. progr.	N. seduta	data seduta C.E.
63	10	22 MAR. 1990

Io sottoscritto **CARNIEL RENZO**, nato a
Villorio Veneto il 24.04.1949 e ivi
residente in Via Frossinelli n° 9,
C.F. C R N R N E 49 D 24 M O 89 A

CHIEDO

l'autorizzazione ad eseguire lavori
di straordinaria manutenzione
sul fabbricato di mia proprietà
sito in Via Frossinelli, n° 7.

Le opere consistono in:

rimozione e rifacimento dell'into-
naco esterno di una facciata,
tinteggiature delle facciate esterne.
Si allega una foto del fabbricato
e il campione del colore.

Pertanto, per il positivo esito, ringra-
zio e porgo distinti saluti.

Villorio Veneto 12 dicembre 89

12 DIC. 1989

Renzo Carniel



BA 10.20